




※白山のブナの森グラフィック及び
Rベンチ製作のみ残す



赤字 既存活用
青字 撤去

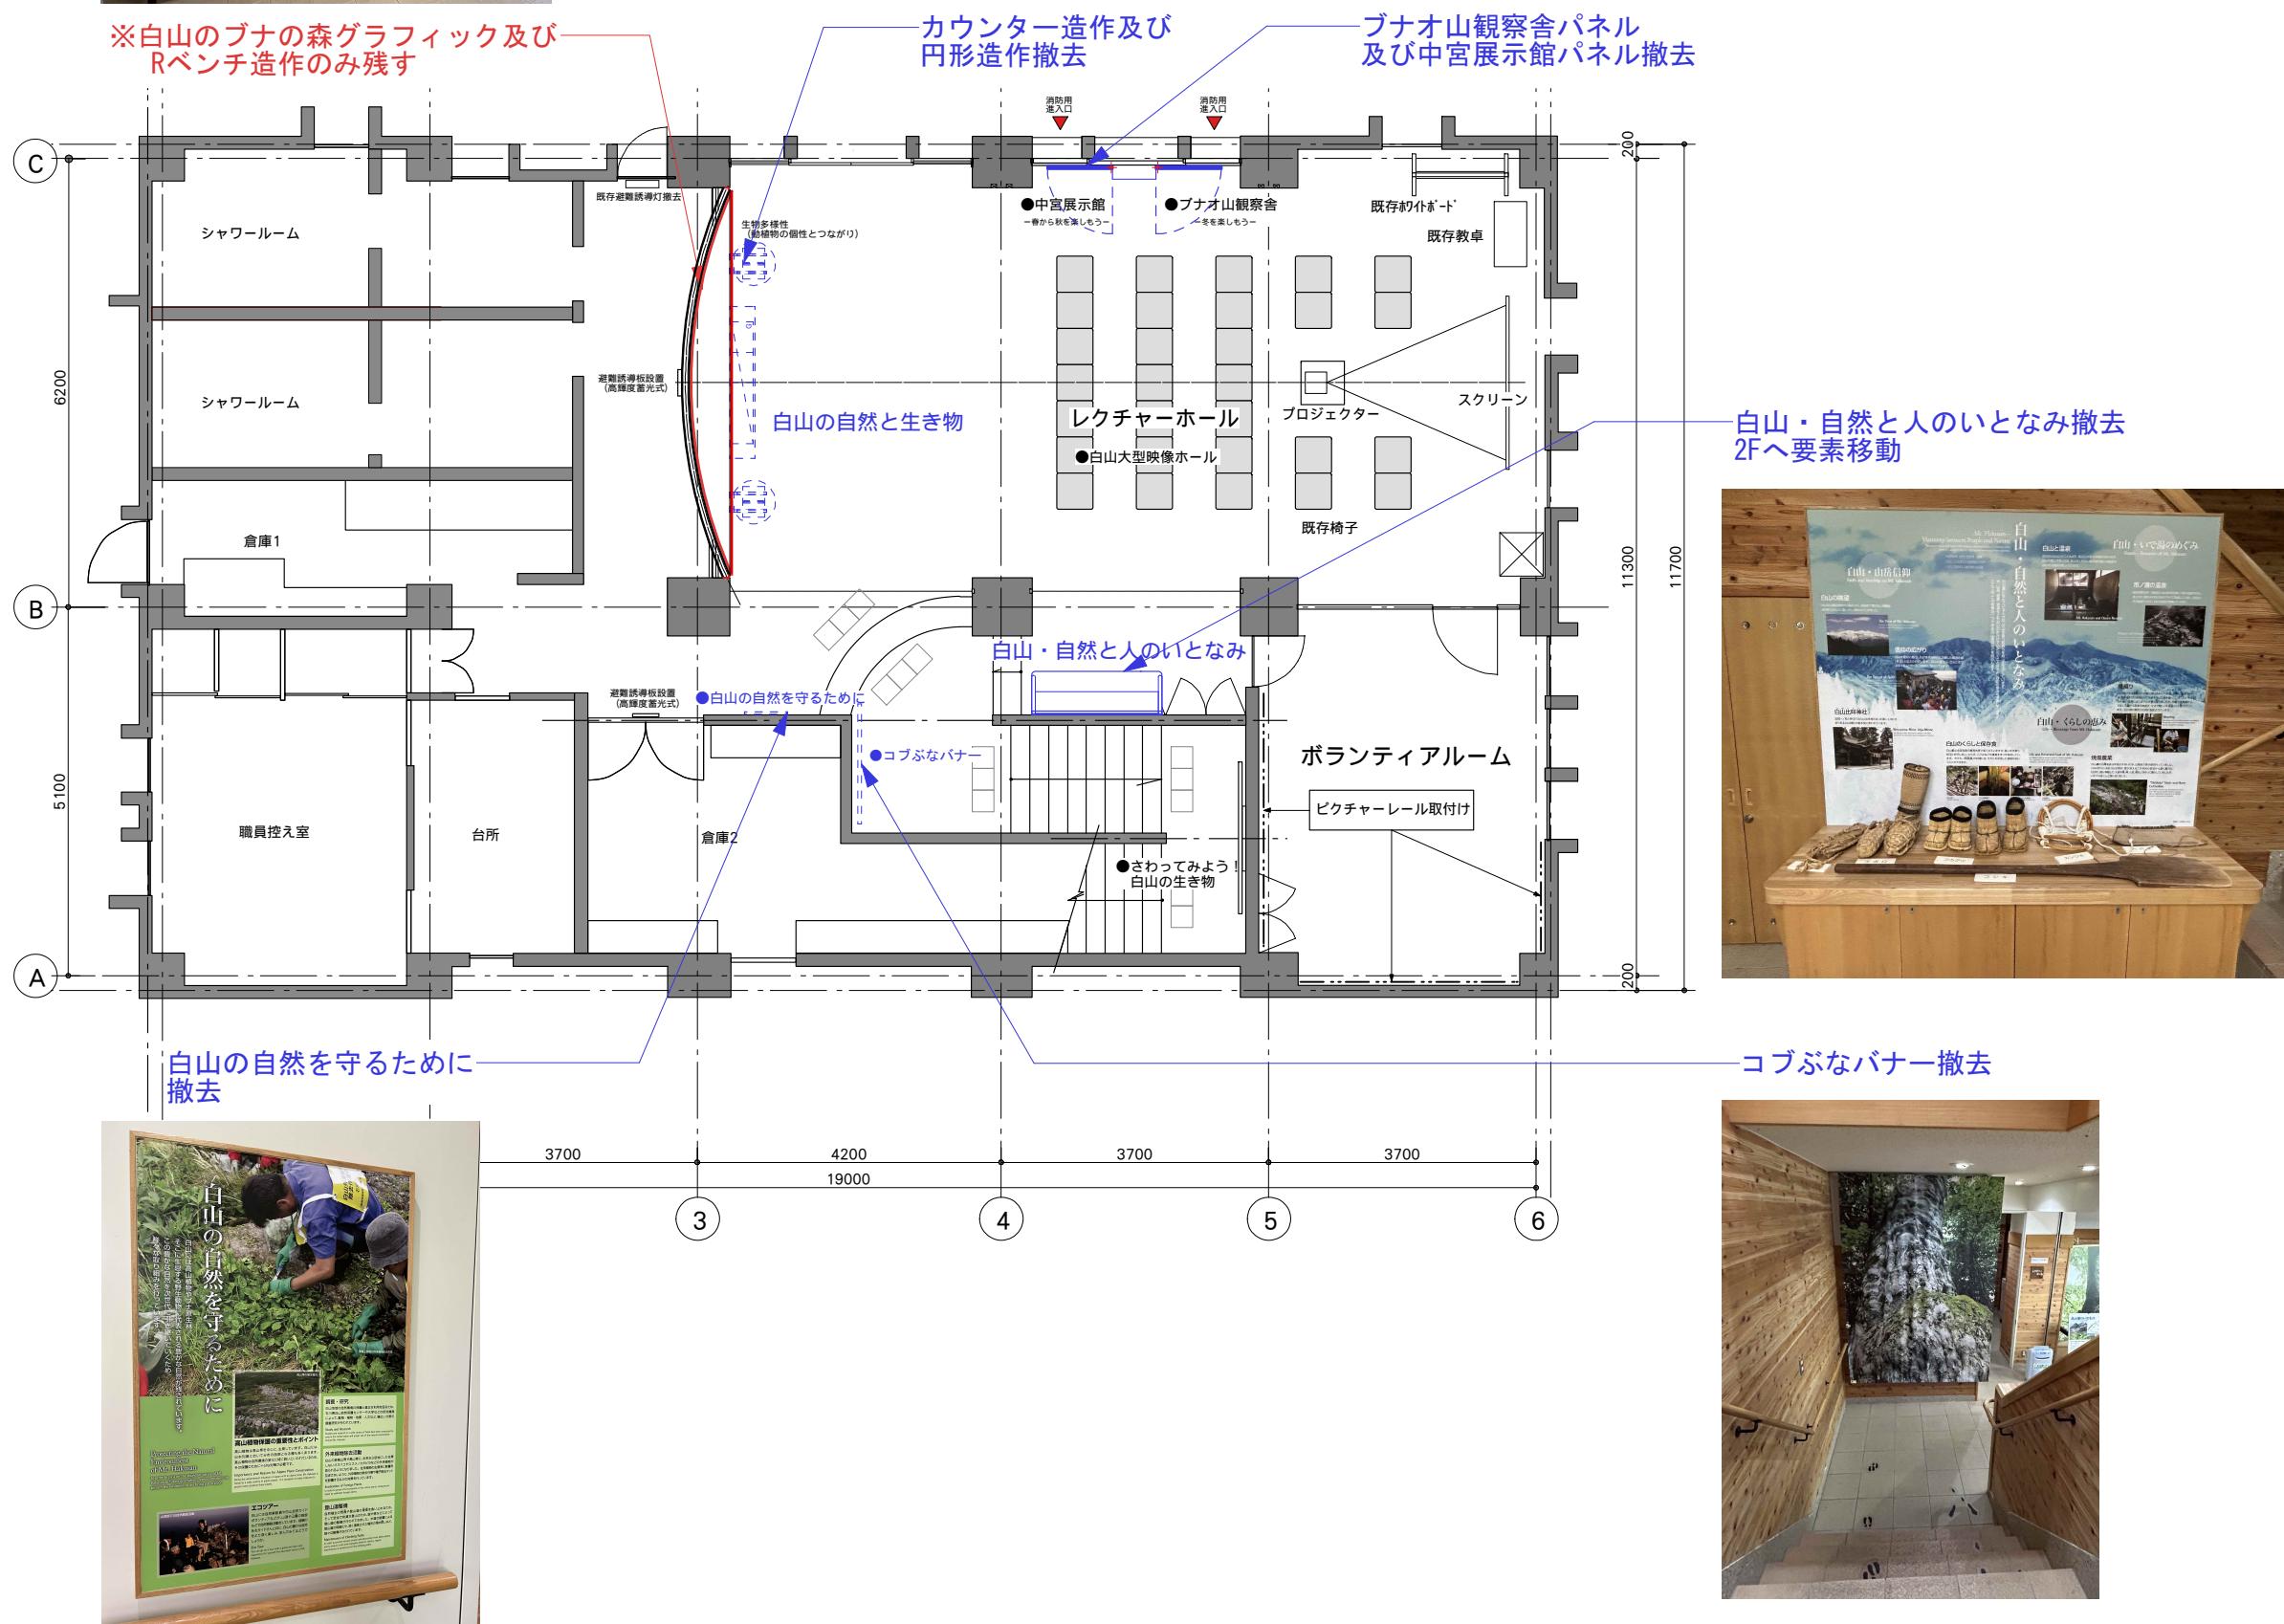

公園名称	白山国立公園		
工事名称	令和7年度 白山国立公園 市ノ瀬ビジターセンター展示改修工事		
図面名称	撤去リスト-01/1階		
年月日	令和7年1月	図面番号	A07
		照 查	設 計
事務所名	中部地方環境事務所	照 查	設 計

現状写真




現状写真




現状写真




緑字 既存活用移設
青字 撤去

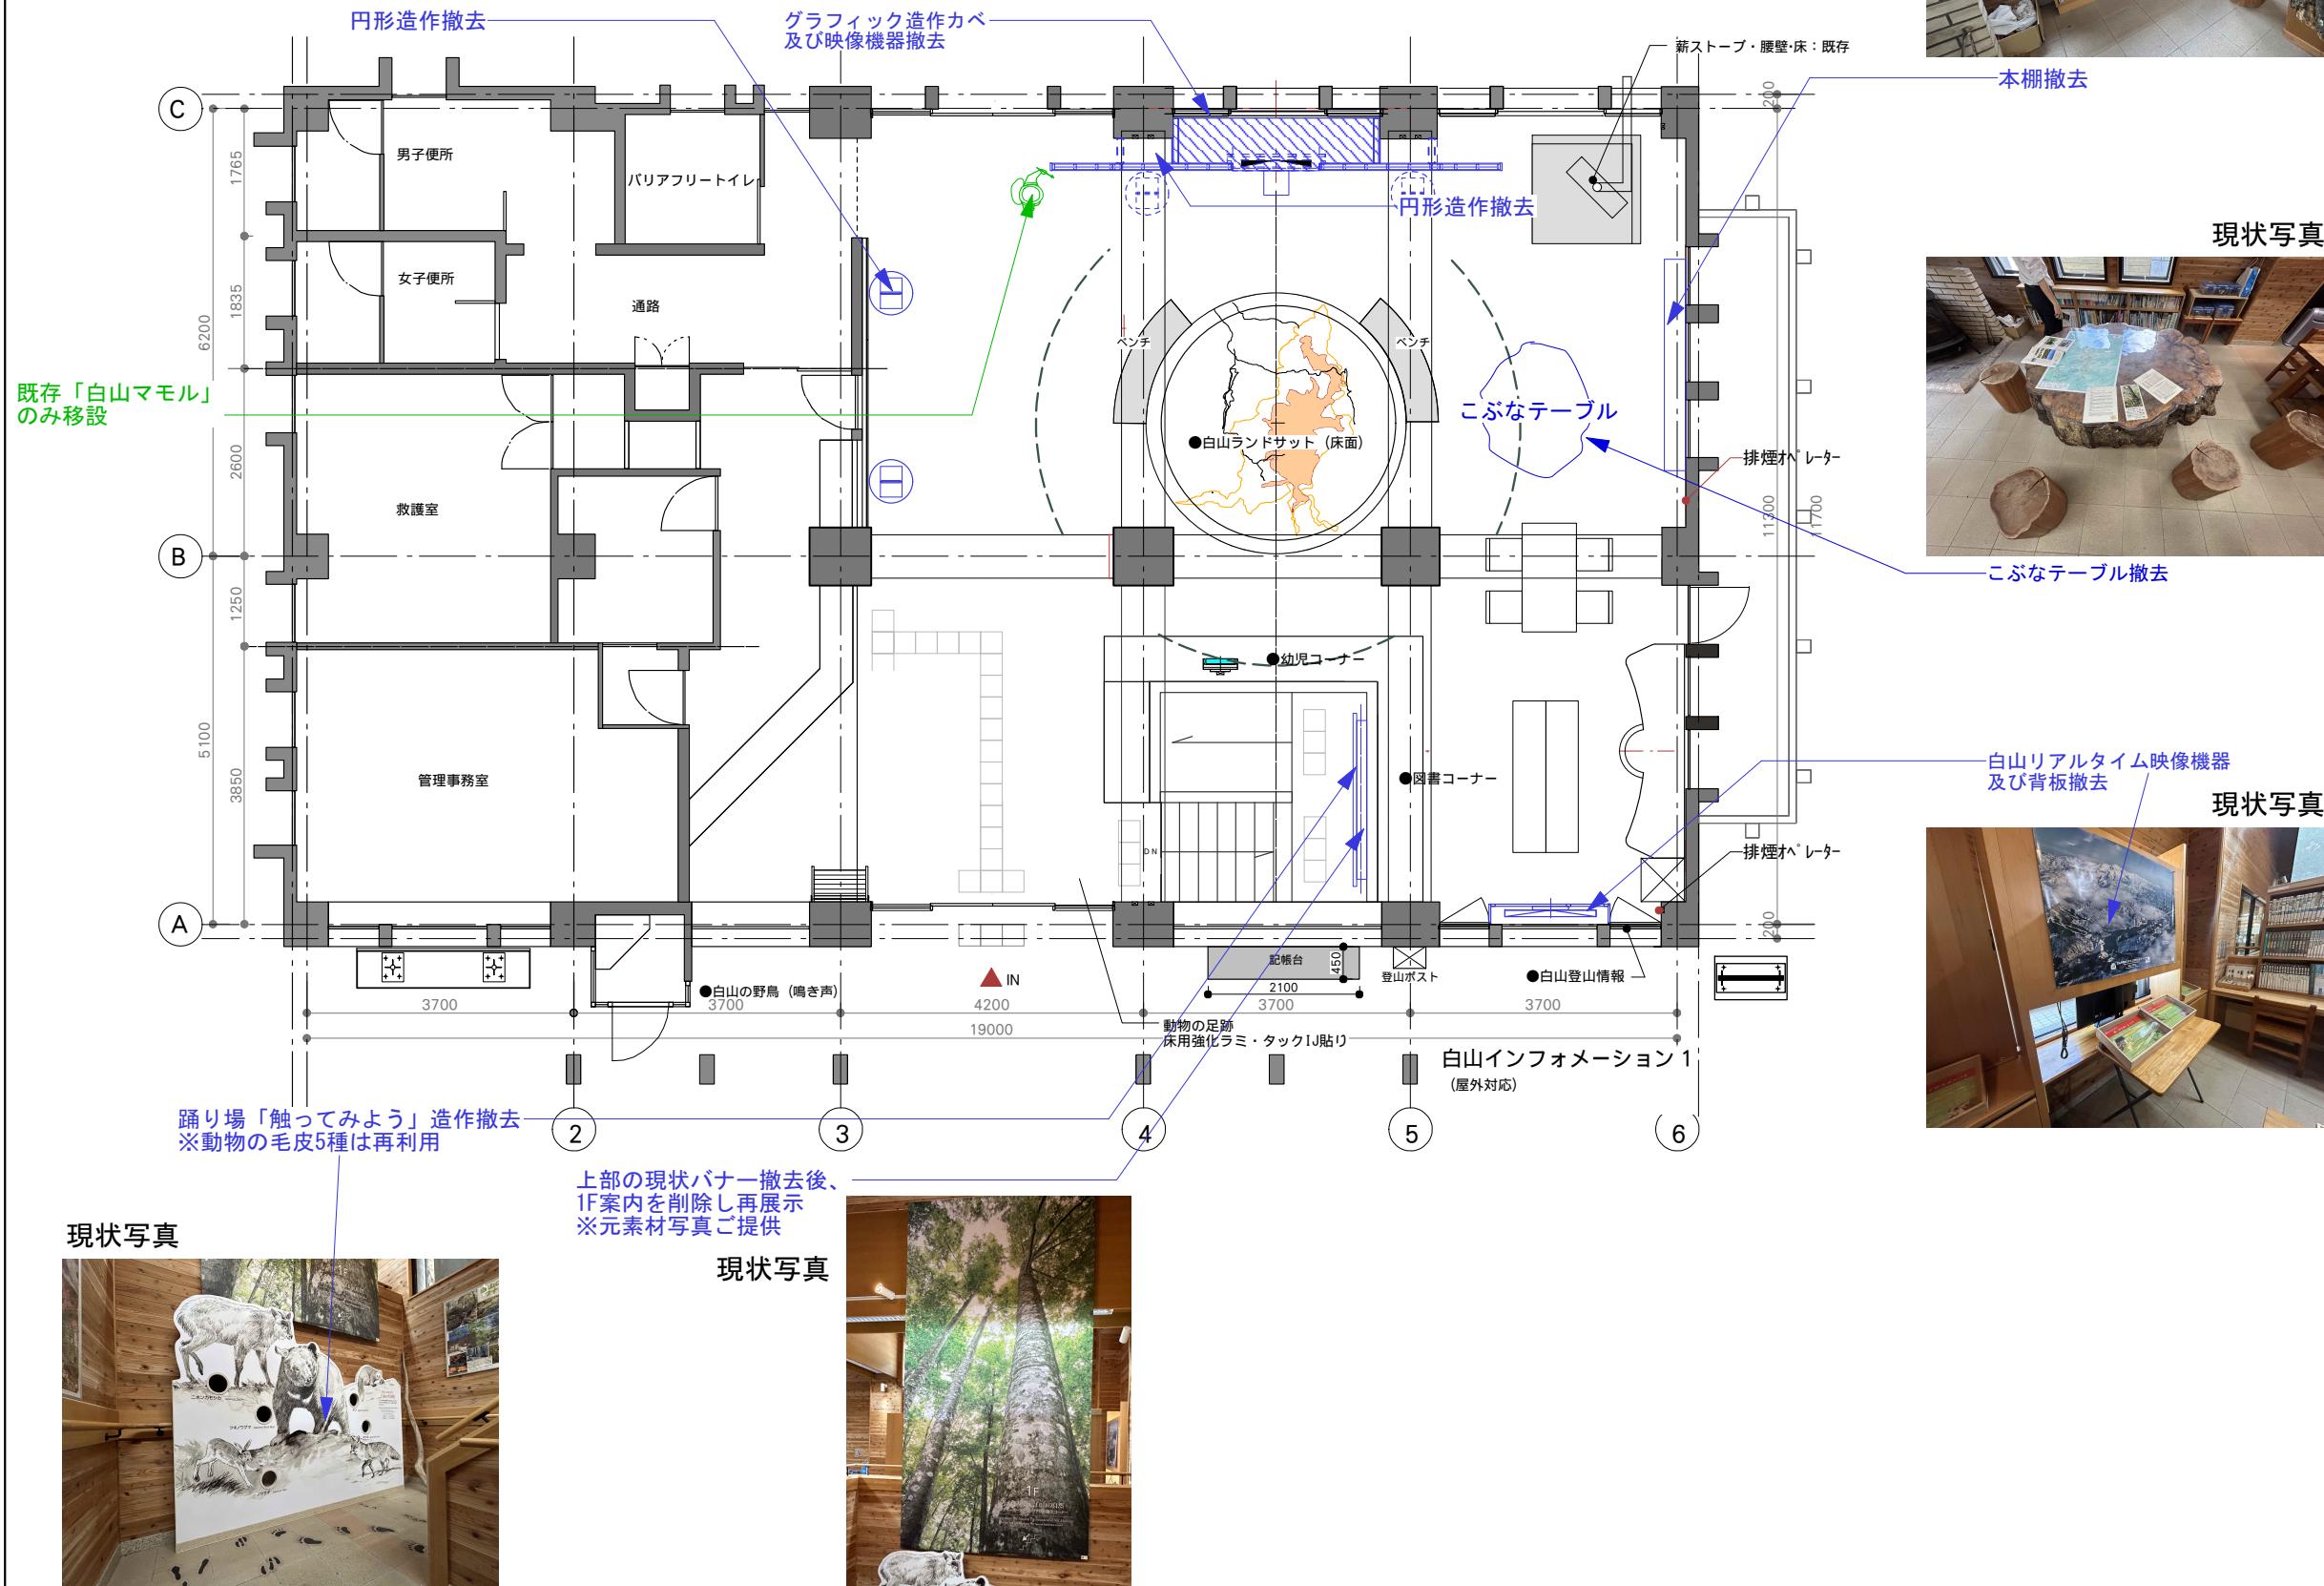


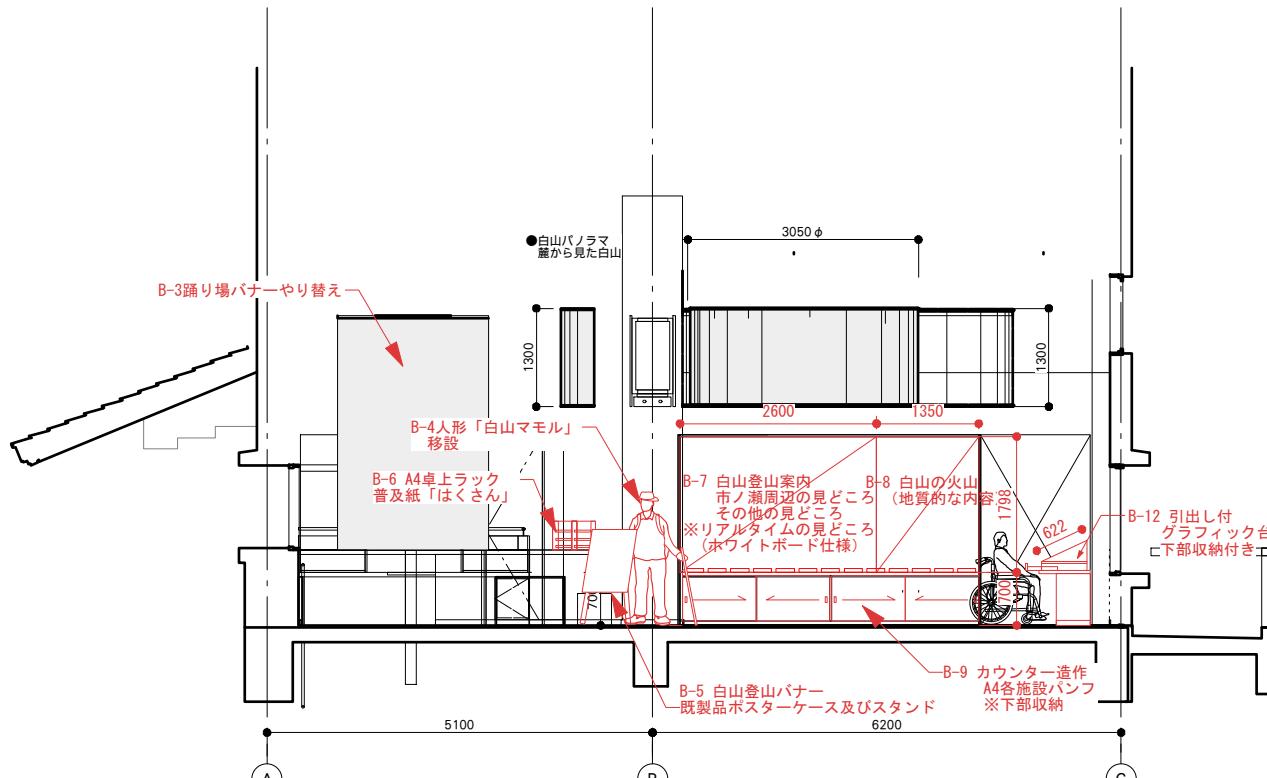


A立面图

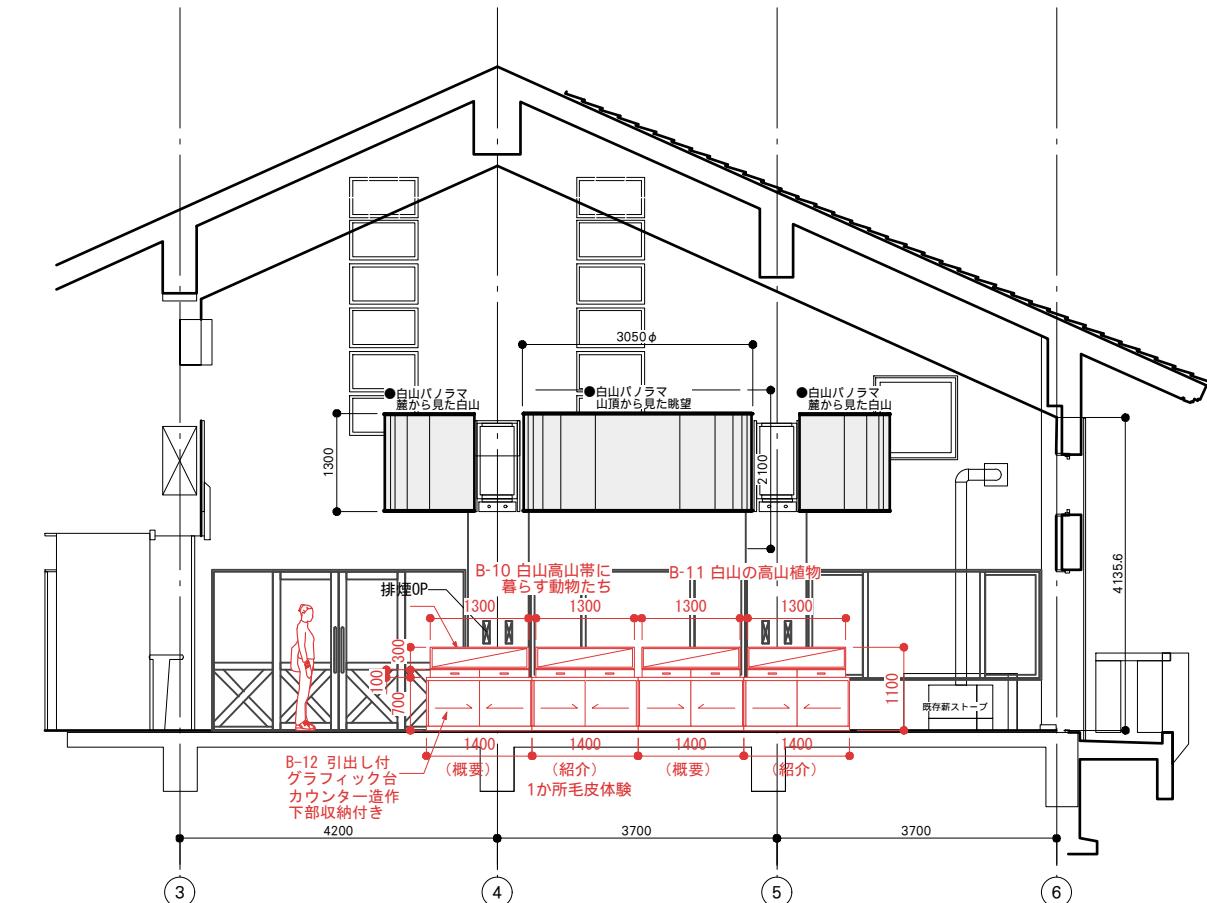

B立面图

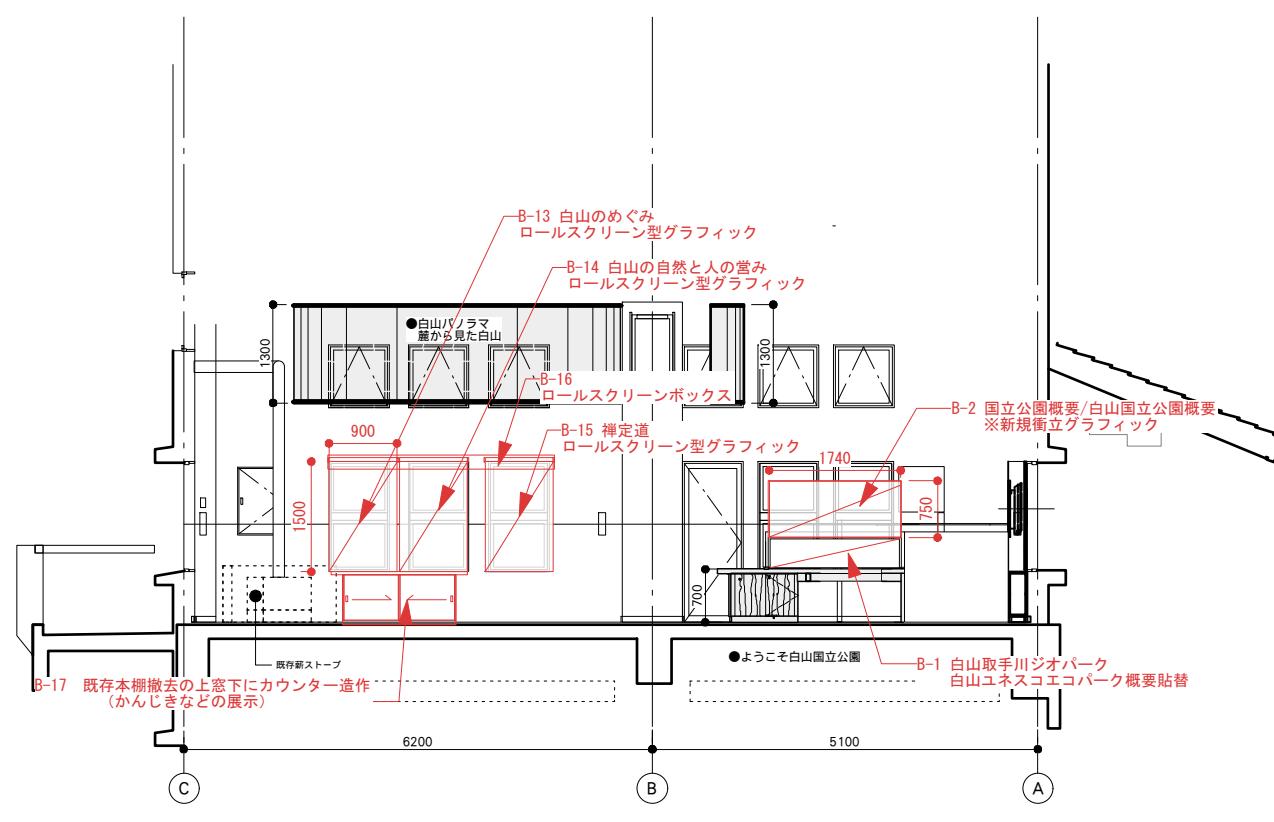

C立面図

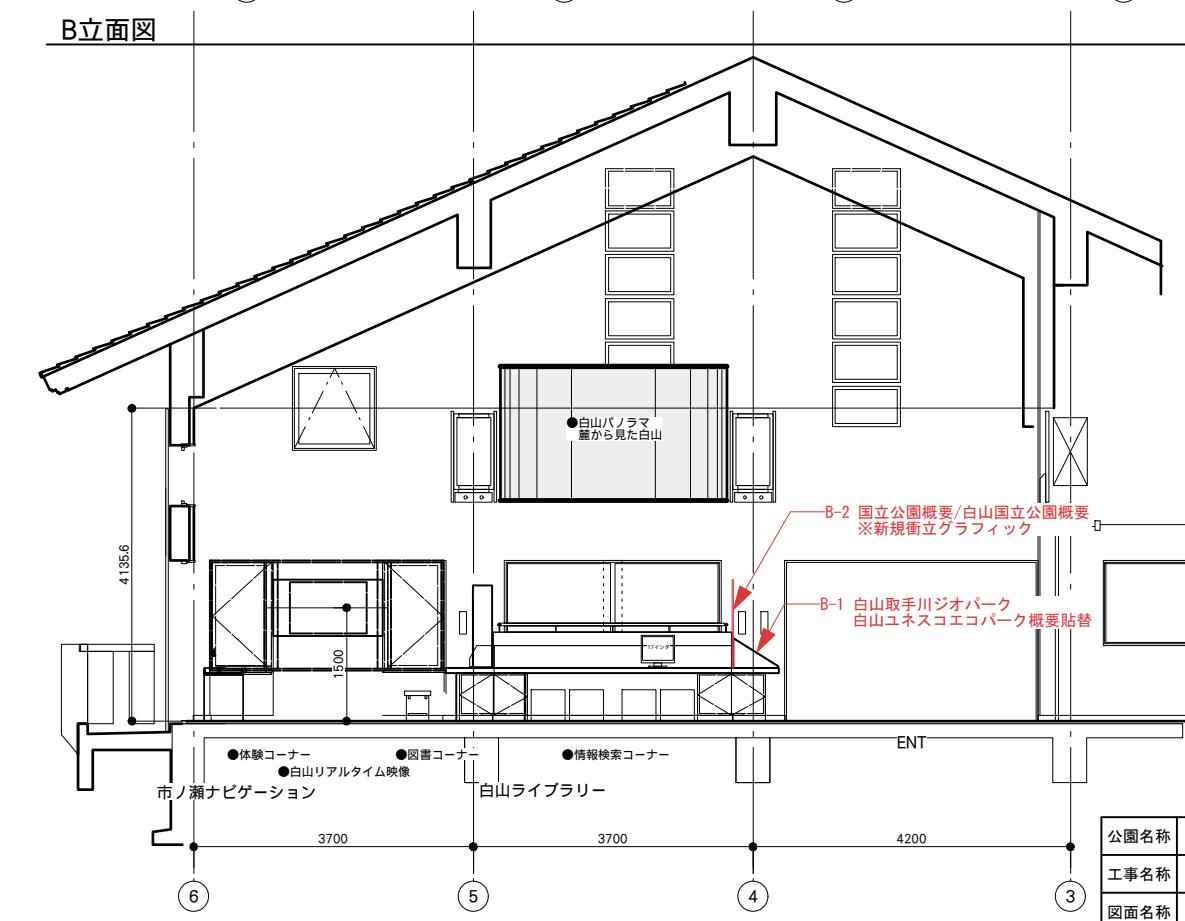

D立面

公園名称	白山国立公園		
工事名称	白山国立公園 市ノ瀬ビジターセンター展示改修工事		
図面名称	2階立面図	縮尺	1:100 (A-3)
年月日	令和7年1月	図面番号	A10
		照査	設計
事務所名	中部地方環境事務所	照査	設計