

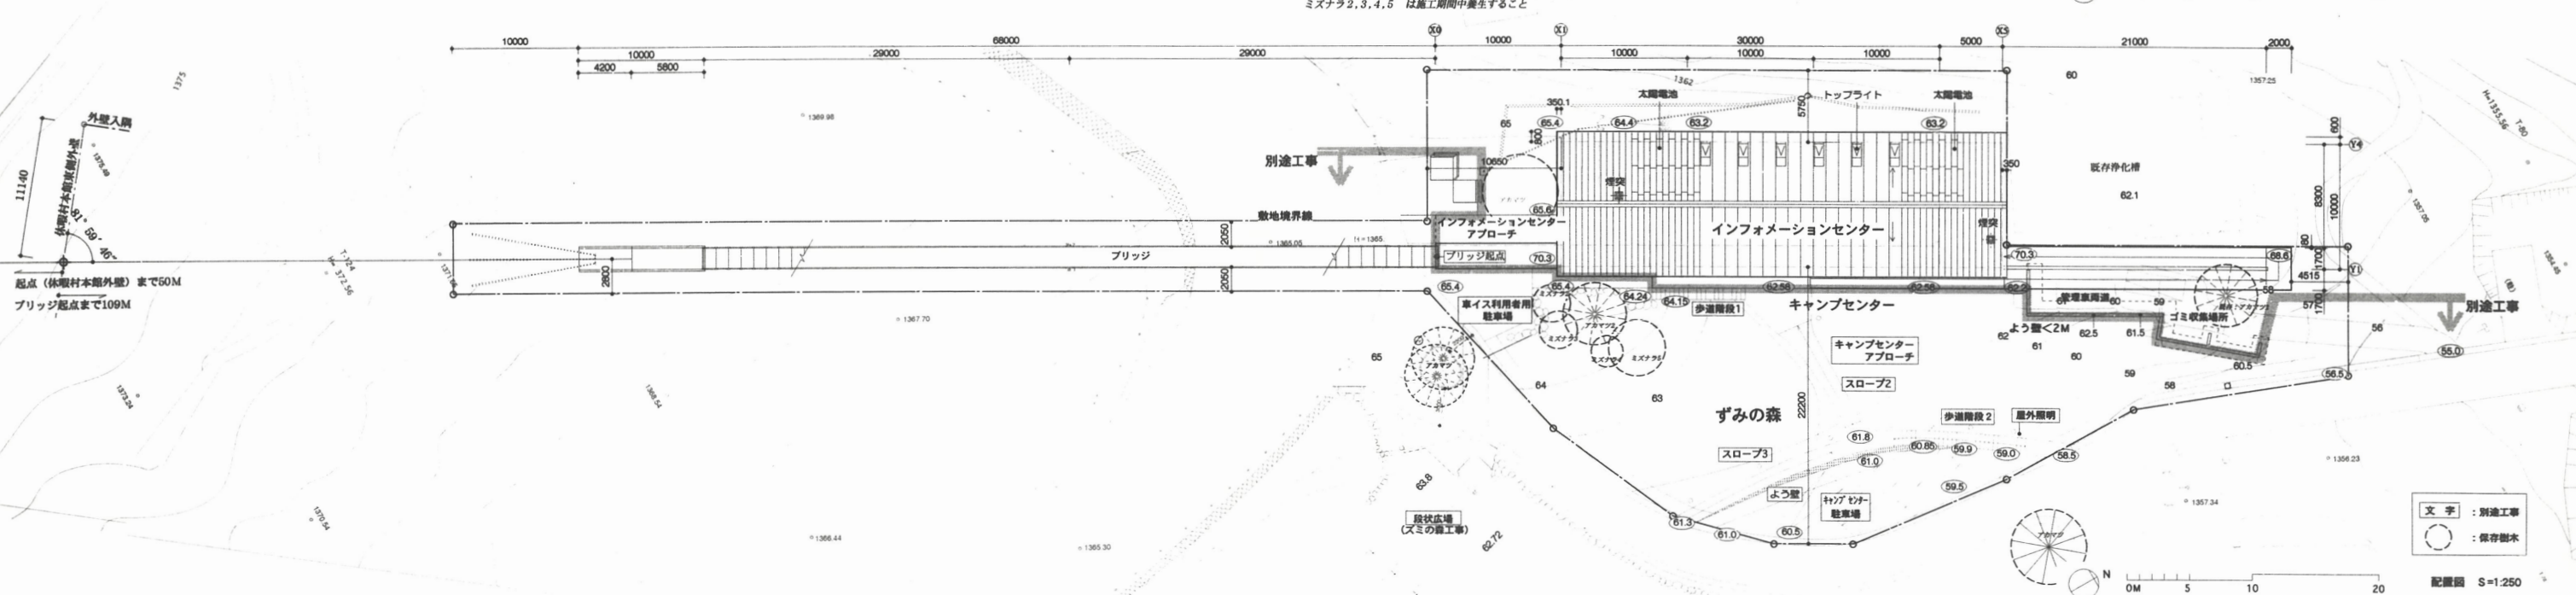
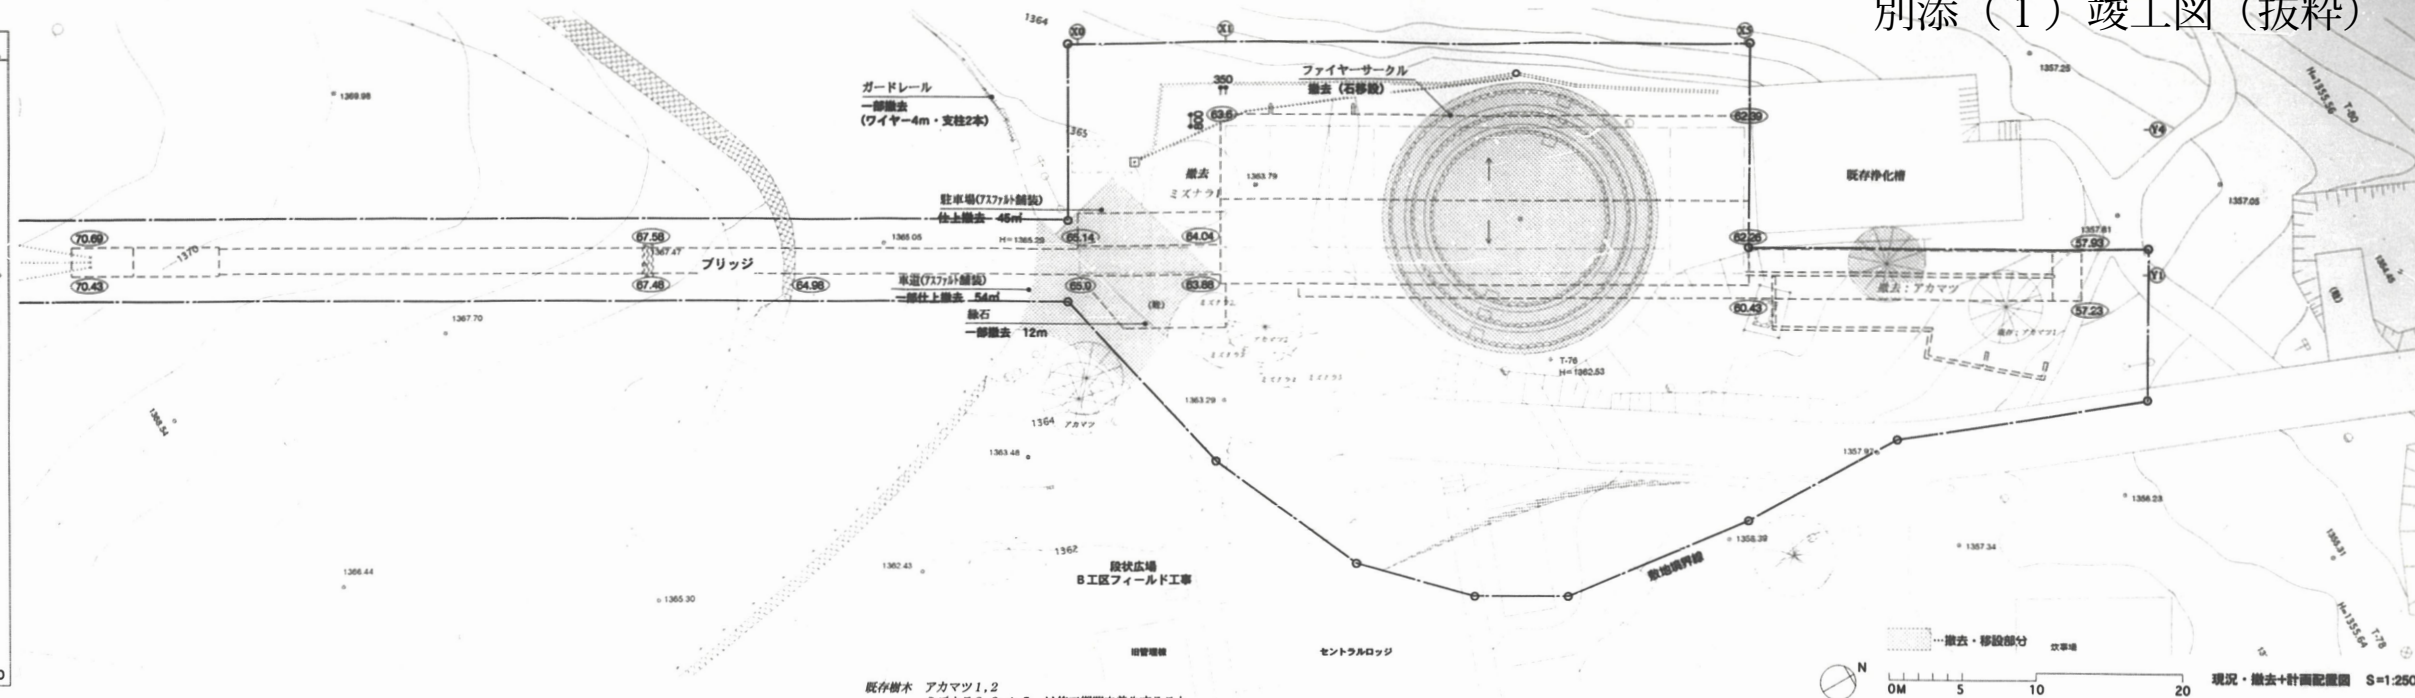


別添(1) 竣工図(抜粋)

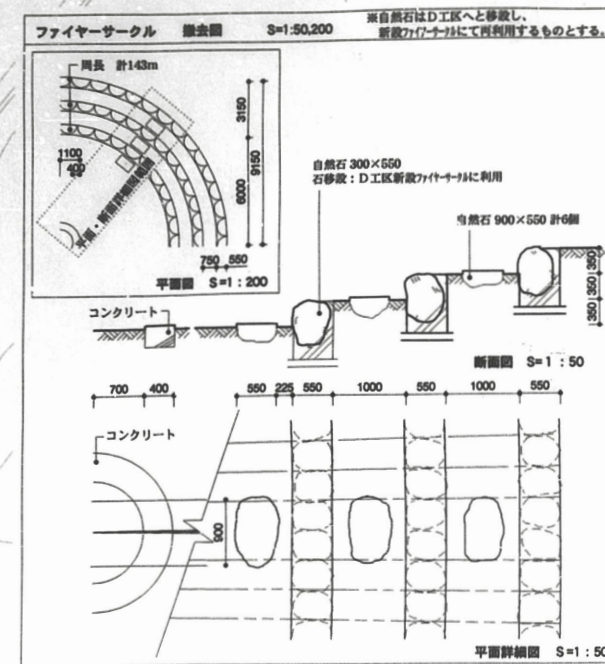


敷地面積表		
①	10.00×17.75	= 177.50
②	36.00×28.75	= 1035.00
③	19.00× 7.75	= 138.00
④	7.50× 4.00	= 30.00
⑤	10.10× 9.20	= 92.92
⑥	11.90× 7.30	= 86.87
⑦	5.20× 6.40	= 33.28
⑧	27.16× 3.98	= 108.09
⑨	6.30× 2.20	= 13.86
⑩	77.35× 5.60	= 433.16
⑪	10.00×11.00× 1/2	= 55.00
⑫	9.50× 7.00× 1/2	= 33.25
⑬	8.00× 2.20× 1/2	= 8.80
⑭	4.70× 2.20× 1/2	= 5.17
⑮	7.50× 3.00× 1/2	= 11.25
⑯	10.10× 5.60× 1/2	= 28.28
⑰	11.90× 1.90× 1/2	= 11.30
⑱	5.20× 0.90× 1/2	= 2.34
合計		2299.07

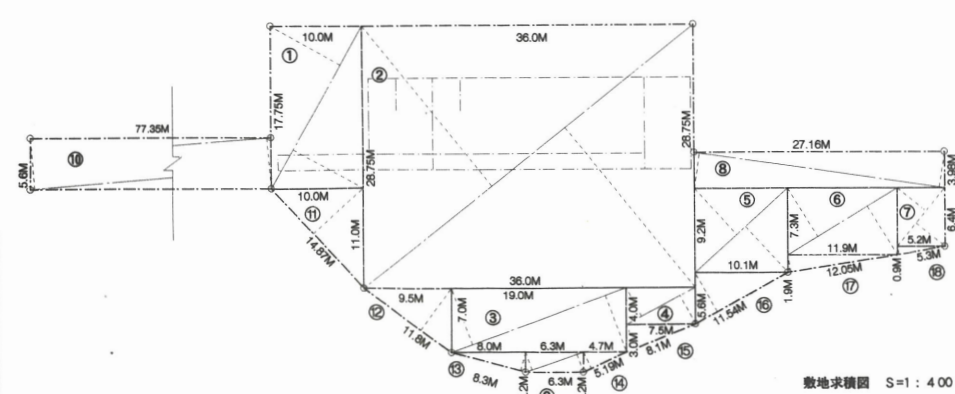






平均地盤面算定		
3.4×6.37	=21.05m ²	216.83 m ²
3.6×2.0	=7.2m ²	=21.65+7.2+17.5+89.21
(3.6+3.4)×5.0/2	=17.5m ²	+8.99+9.97+2.00+0.38+1.74
3.4×26.24	=89.21m ²	+8.53+26.1+13.36+10.2
(2.75+0.58)×5.4/2	=8.99m ²	= 6.37+2.0+5.0+26.24
0.58×17.2	=9.97m ²	+5.4+17.2+5.15+1.90+4.98
(0.58+0.2)×5.15/2	=2.00m ²	+10.04+21.75+5.57+3.0
0.2×1.90	=0.38m ²	216.64 m ² ÷ 114.6 m
(0.2+0.5)×4.98/2	=1.74m ²	= 1.890401396...m
(0.5+1.2)×10.04/2	=8.53m ²	62.0 m+1.89 m = 63.89 m
1.2×21.75	=26.1m ²	...平均地盤面
(1.2+1.3)×5.57-1.3×0.8×1/2	=13.40m ²	
3.4×3.0-0.9×0.5×1/2	=9.97m ²	
合計	=216.64m ²	

面積表		
イ	30.0 × 10.0	= 300.00
イ'	30.0 × 8.3	= 249.00
ロ	5.0 × 10.0	= 50.00
ロ'	5.0 × 8.3	= 41.50
ハ	25.0 × 1.7	= 42.50
ハ'	35.0 × 1.7	= 59.50
ニ	10.0 × 1.825	= 18.25
ホ	23.075 × 3.55	= 81.92
ヘ	80.1 × 1.7	= 136.17
2階床面積	イ' + ロ' + ハ'	= 350.00
1階床面積	イ + ロ	= 350.00
B階床面積	イ	= 300.00
延床面積(施工床)	2階+1階+B階	= 1000.00
建築面積	イ+ロ+ハ+ニ+ホ+ヘ-ニ'	= 611.84
敷地面積		= 2299.07

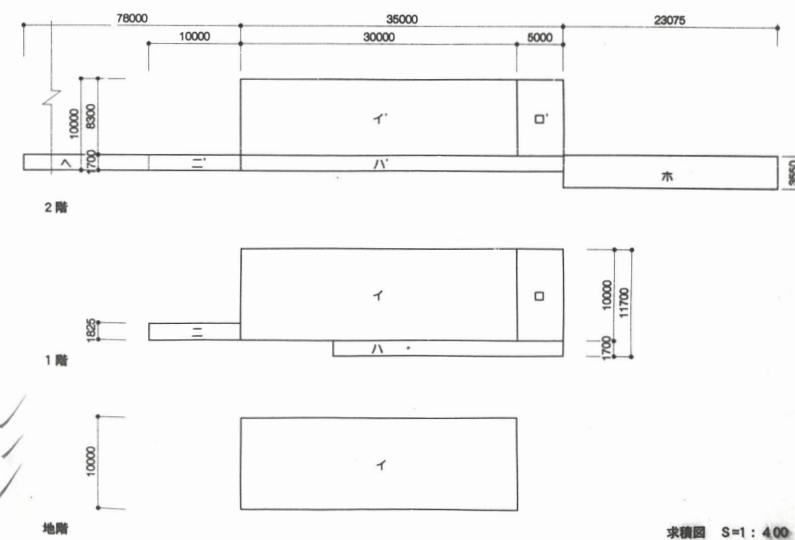

平均地盤面算定図 1:250

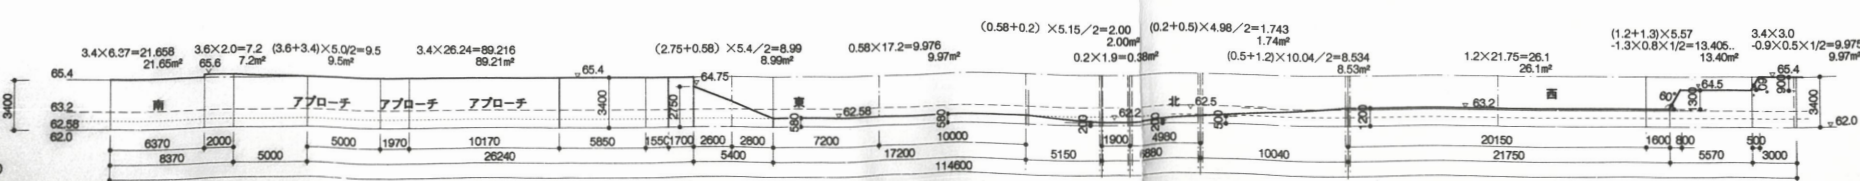


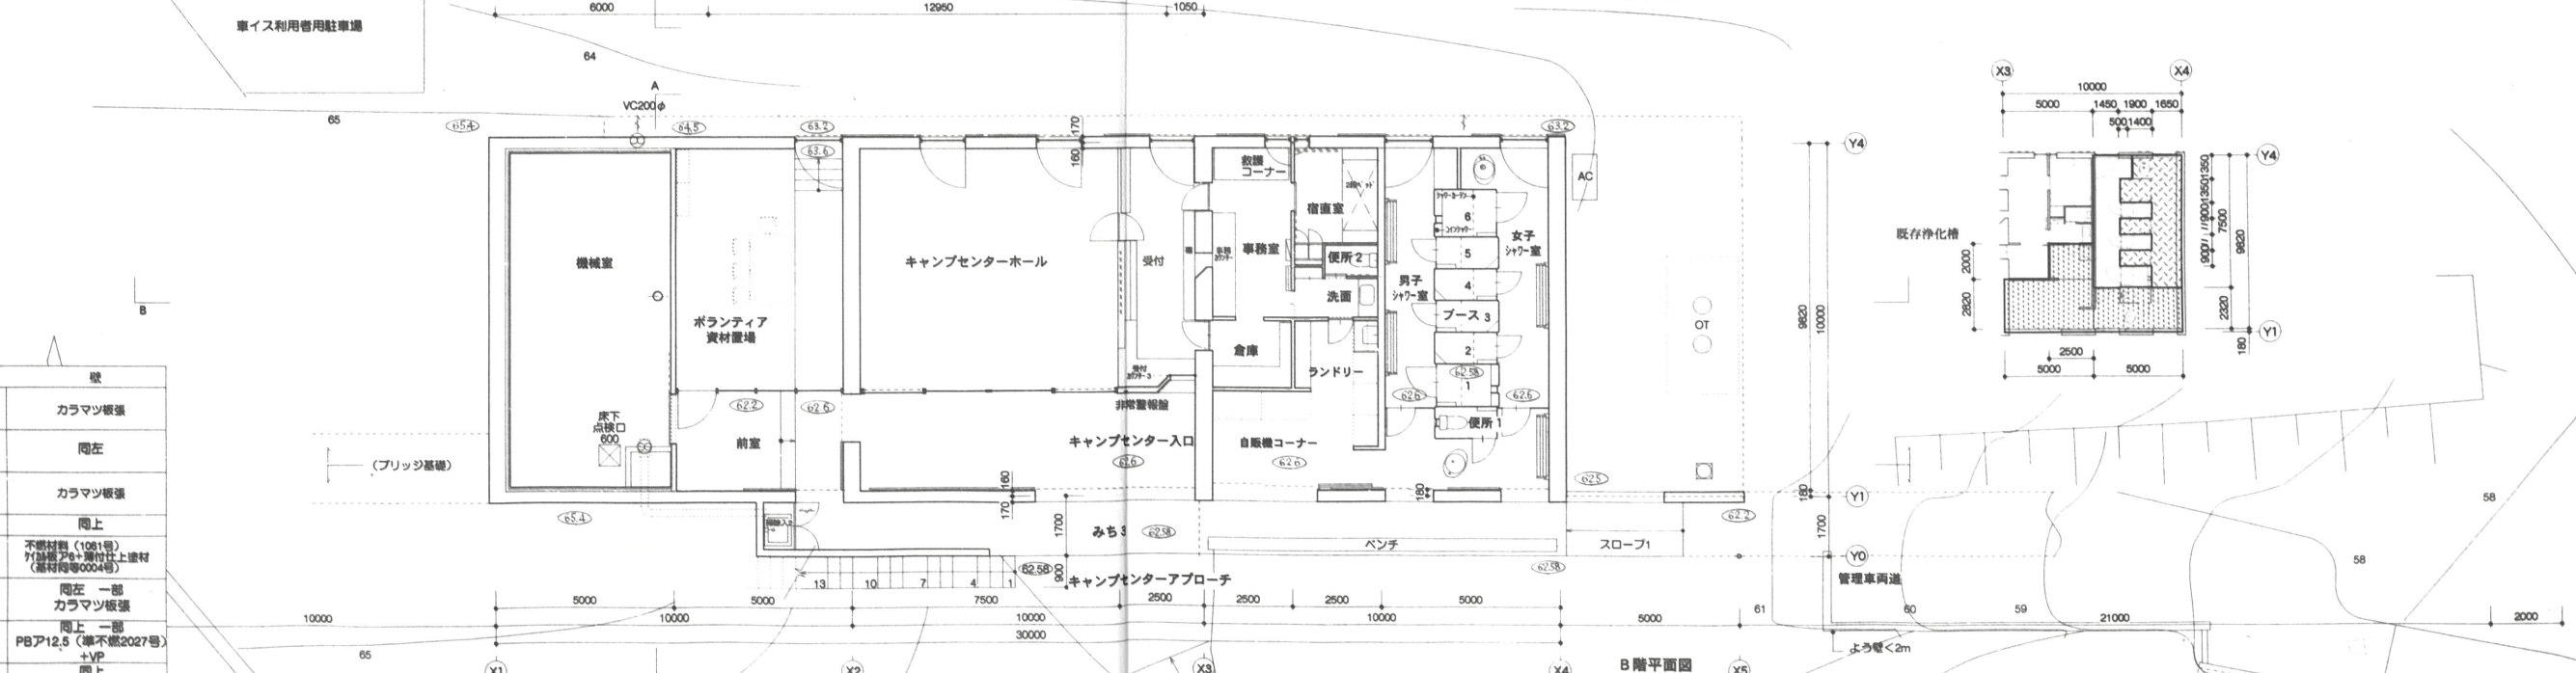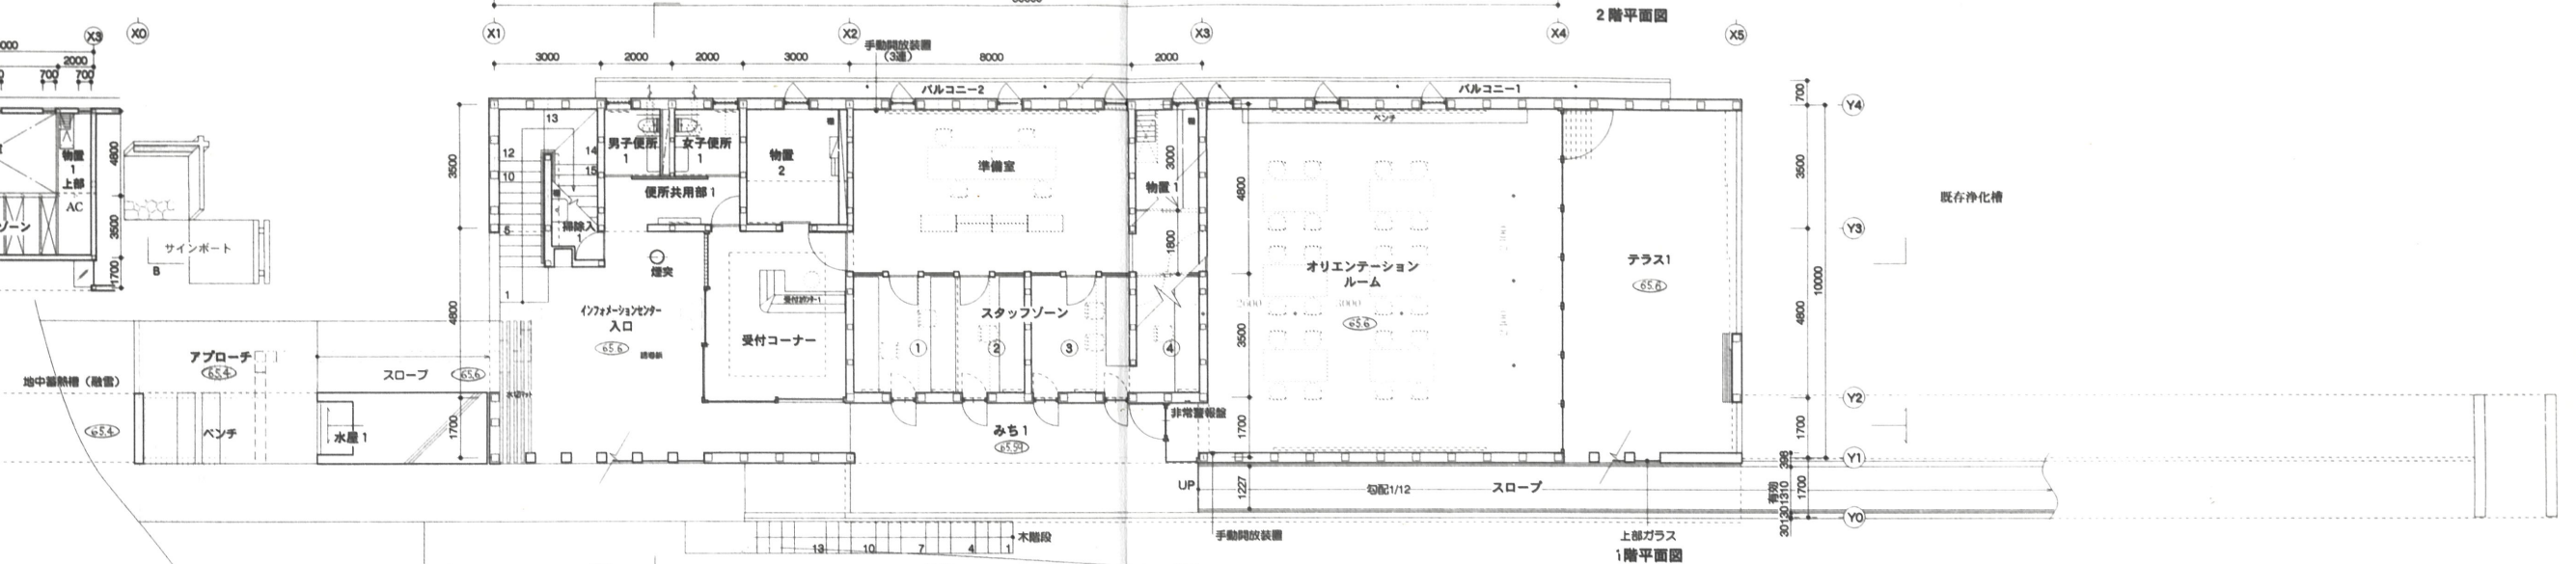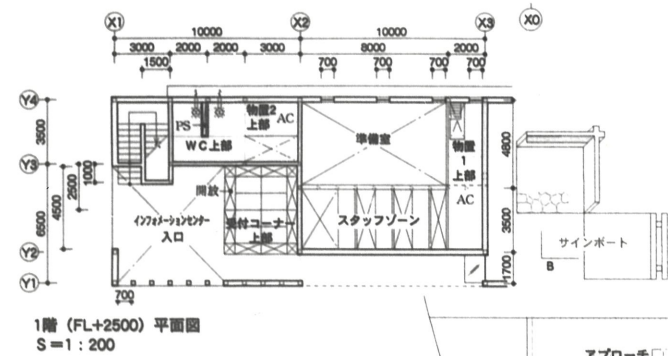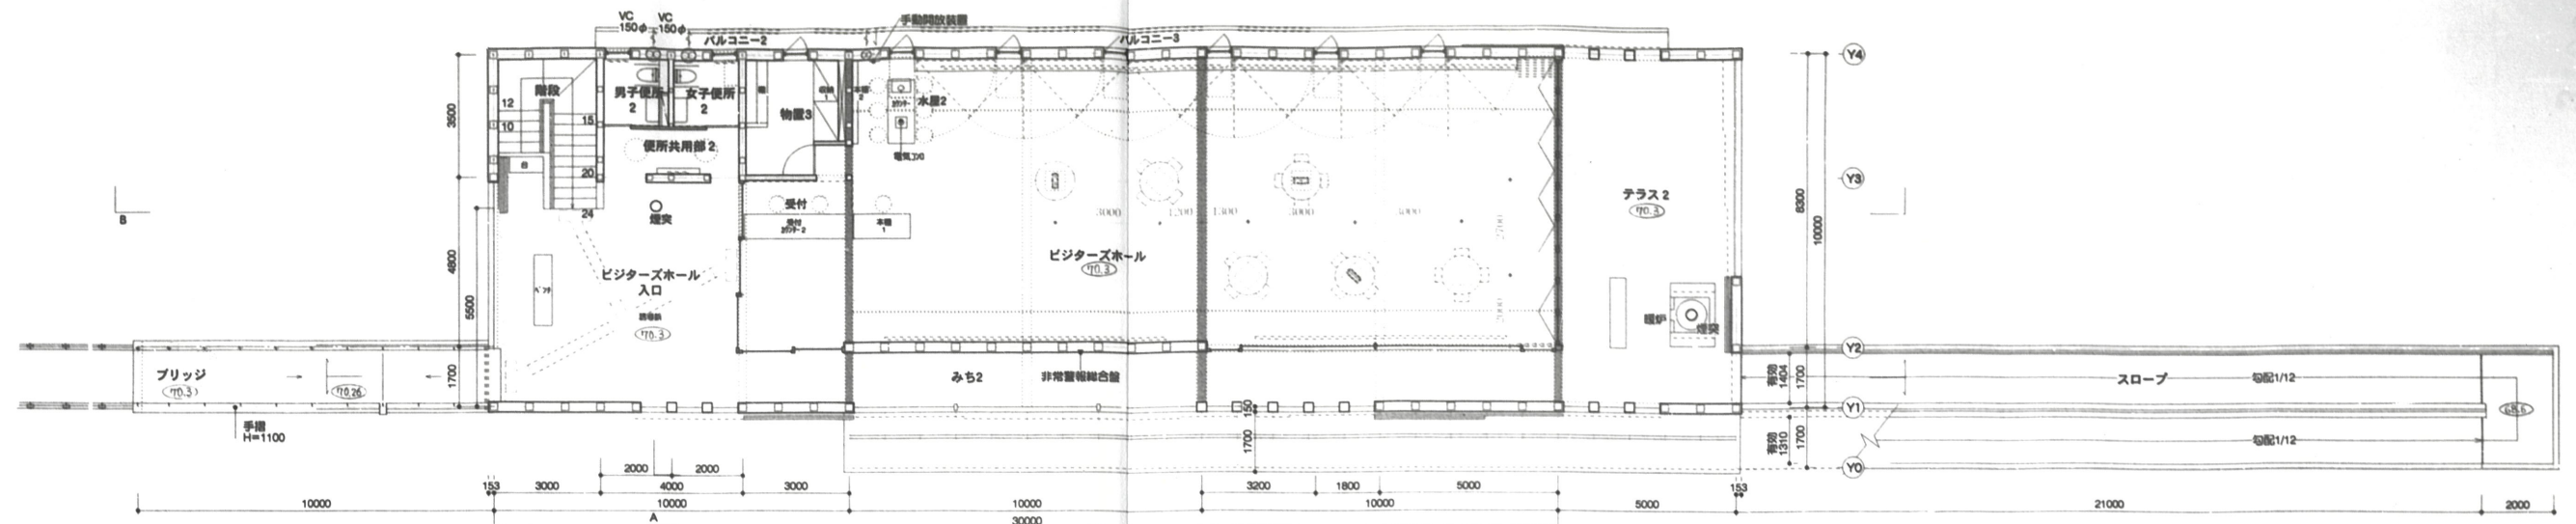

階	室名	天井	壁
2	ビジャーズホール※	不燃材料(2027号) PB 9.5+厚付仕上塗材 (基材同等0004号)	カラマツ板張
1	オリエンテーション※	不燃材料(2027号) PB 9.5+厚付仕上塗材 (基材同等0004号)	カラマツ板張
1	準備室※	不燃材料(2027号) PB 9.5+厚付仕上塗材 (基材同等0004号)	カラマツ板張
1	スタッフゾーン※	同上	同上
1	受付コーナー	不燃材料(1061号) 合わせガラスFL6+6	同上
B	男子便所※	不燃材料 RC打放	カラマツ板張
B	女子便所	同上	同上
B	物置室	同上	同上
B	機械室	RC打放	同上
1,2	キャンプセンター入口	不燃材料(1061号) 合わせガラスFL6+6+厚付仕上塗材 (基材同等0004号)	同上

※印の居室の内装は、平成12年建設省告示第1439号第一を適用



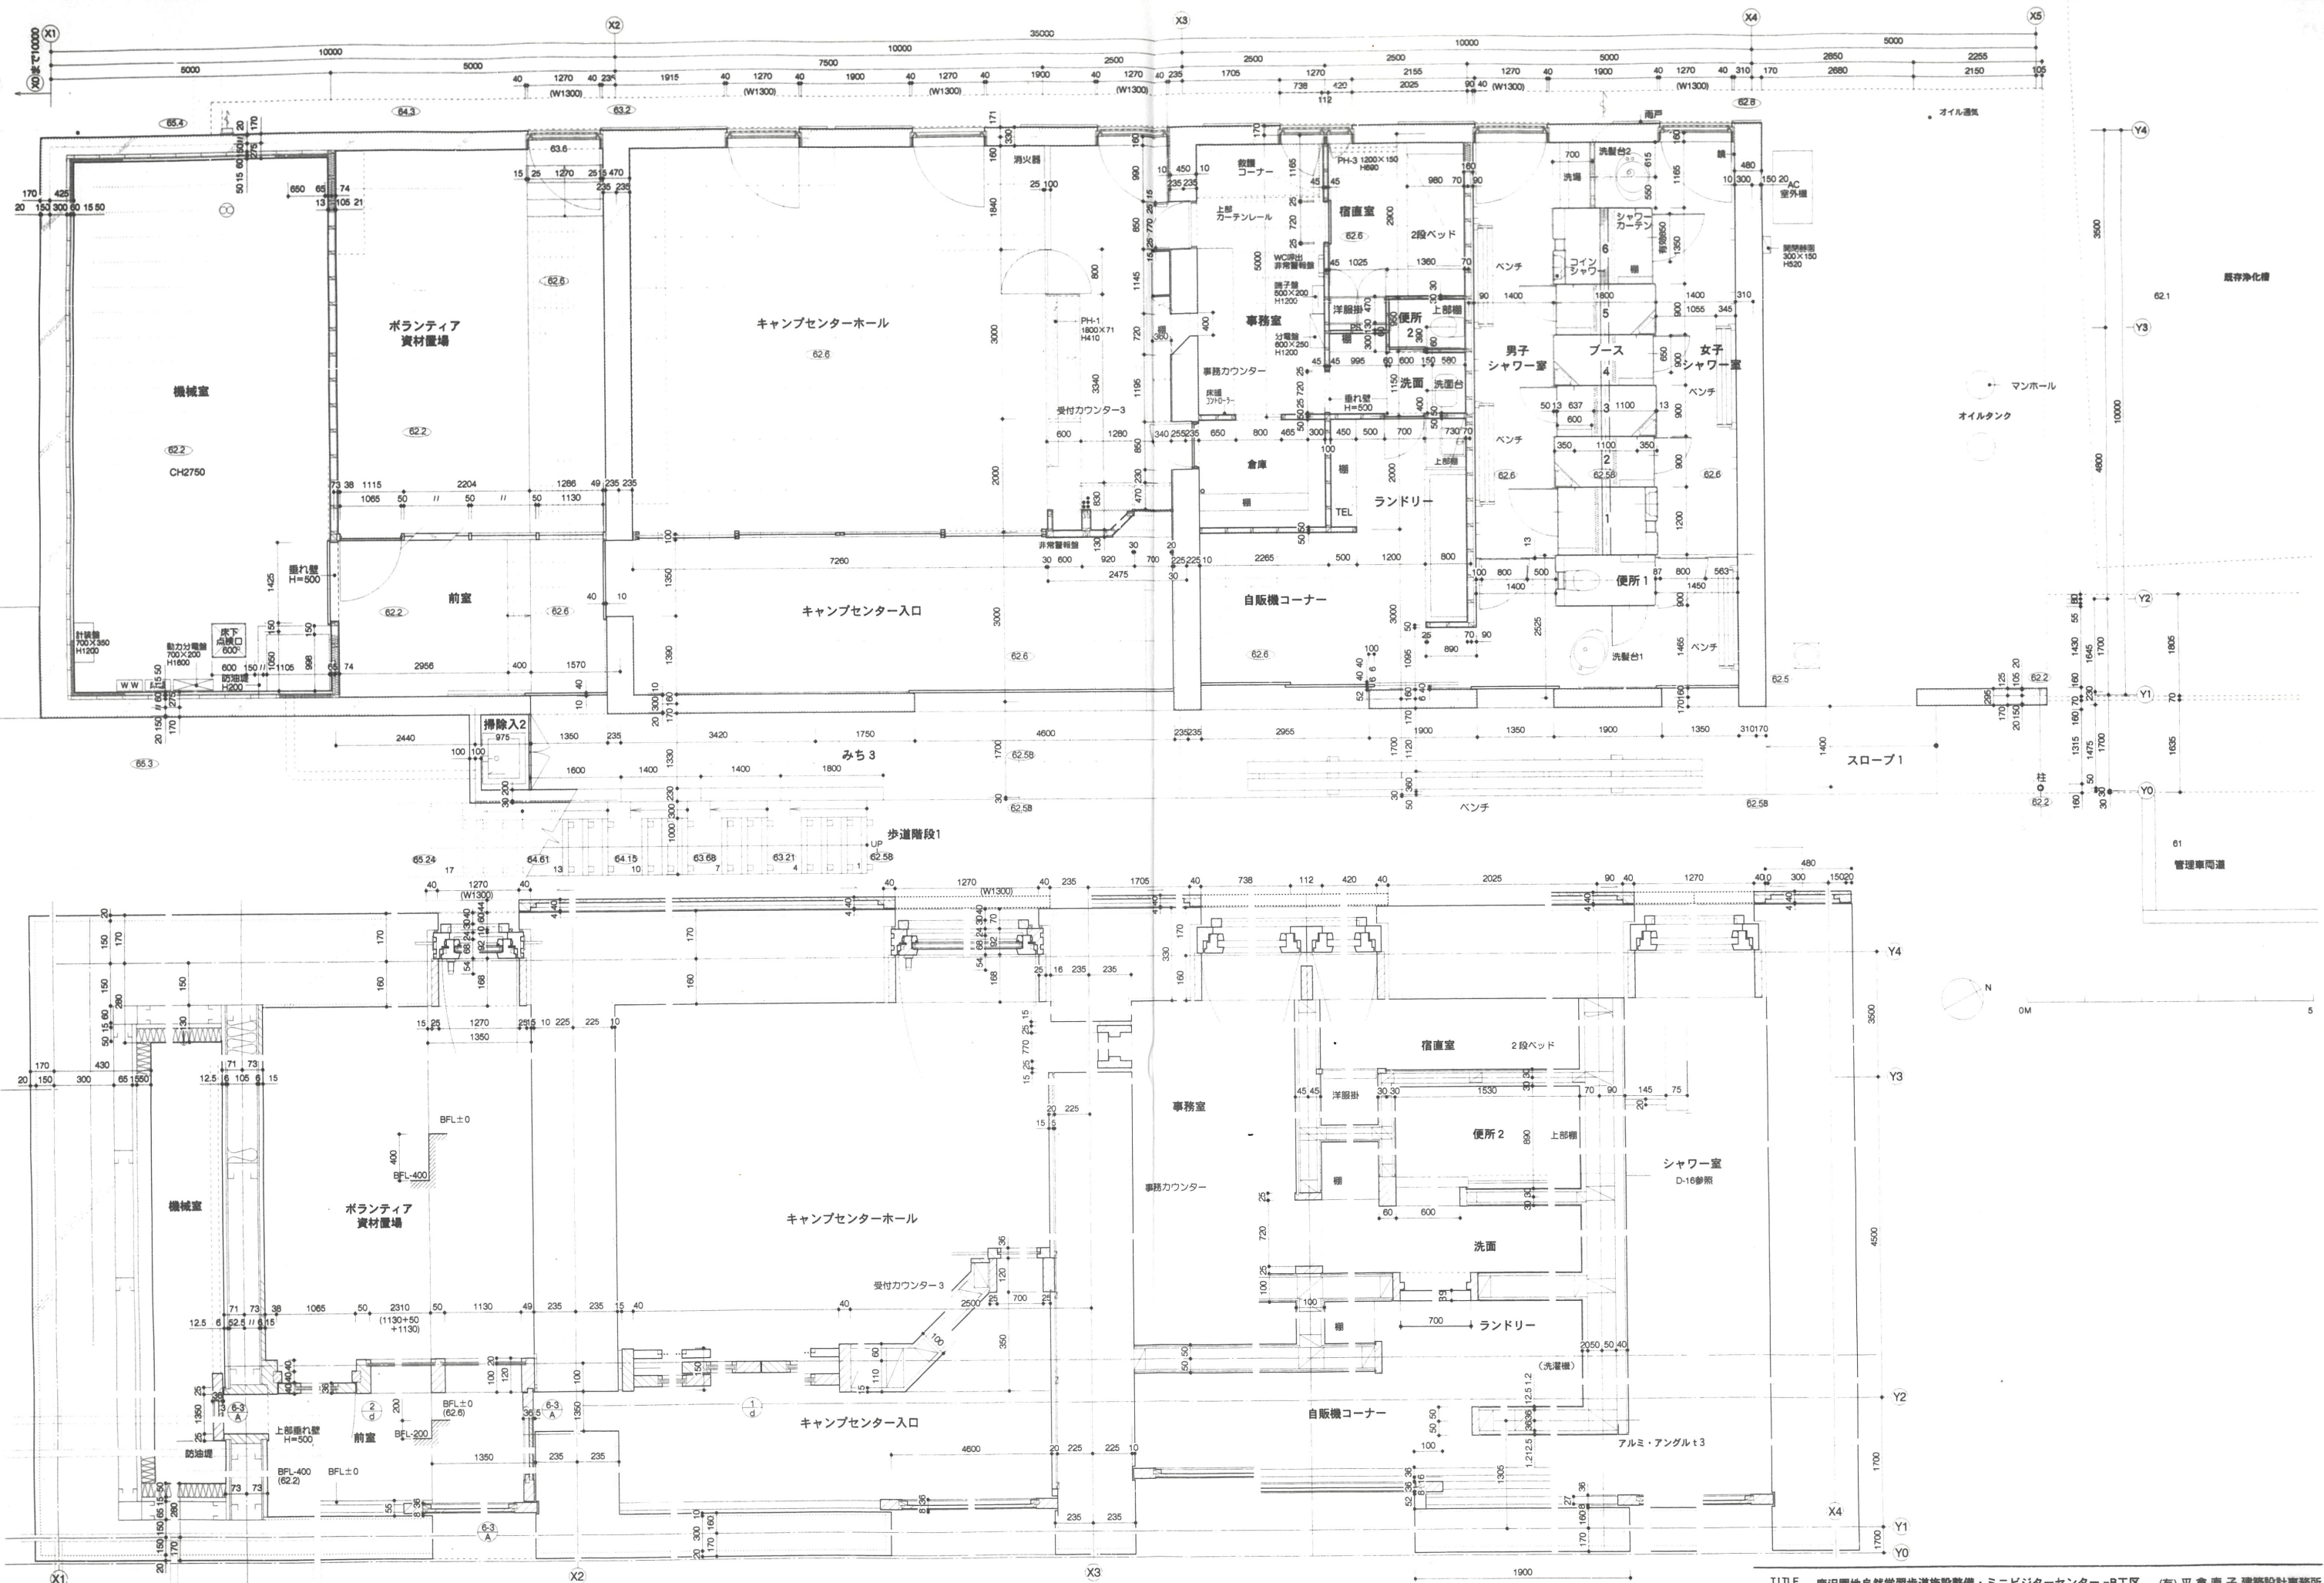















南立面图 S=1:100



 


B 断面图 S=1 : 100




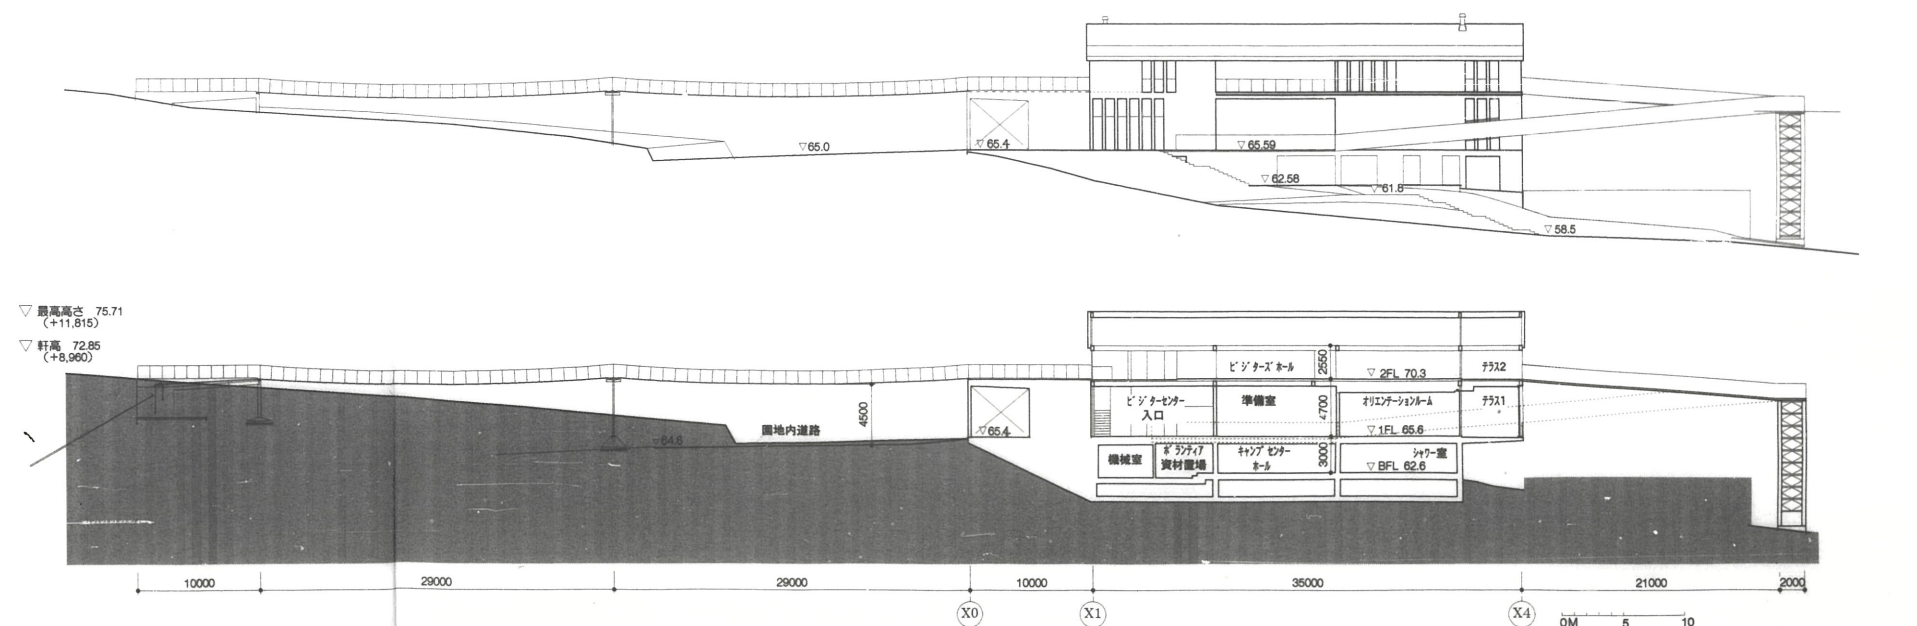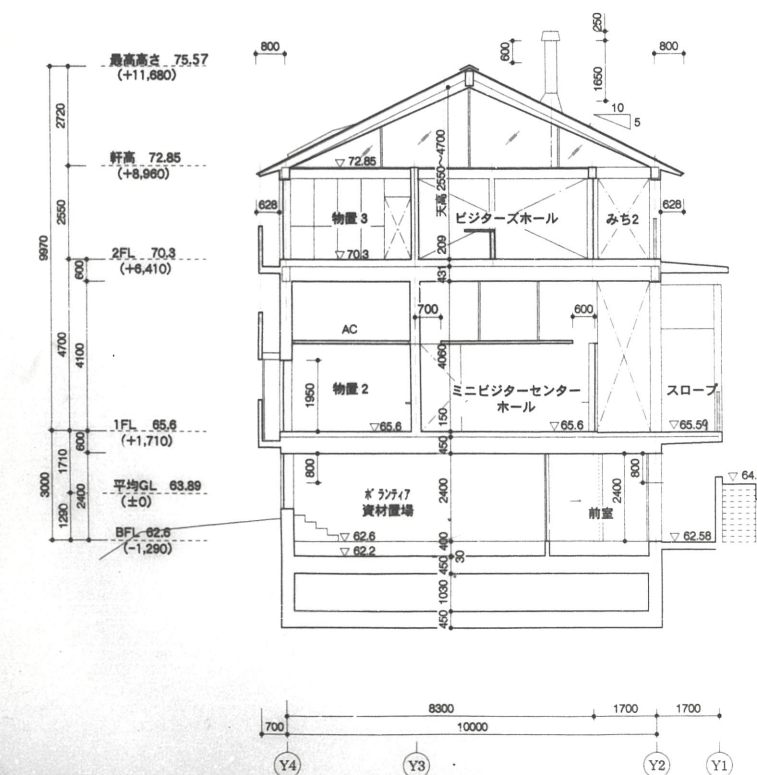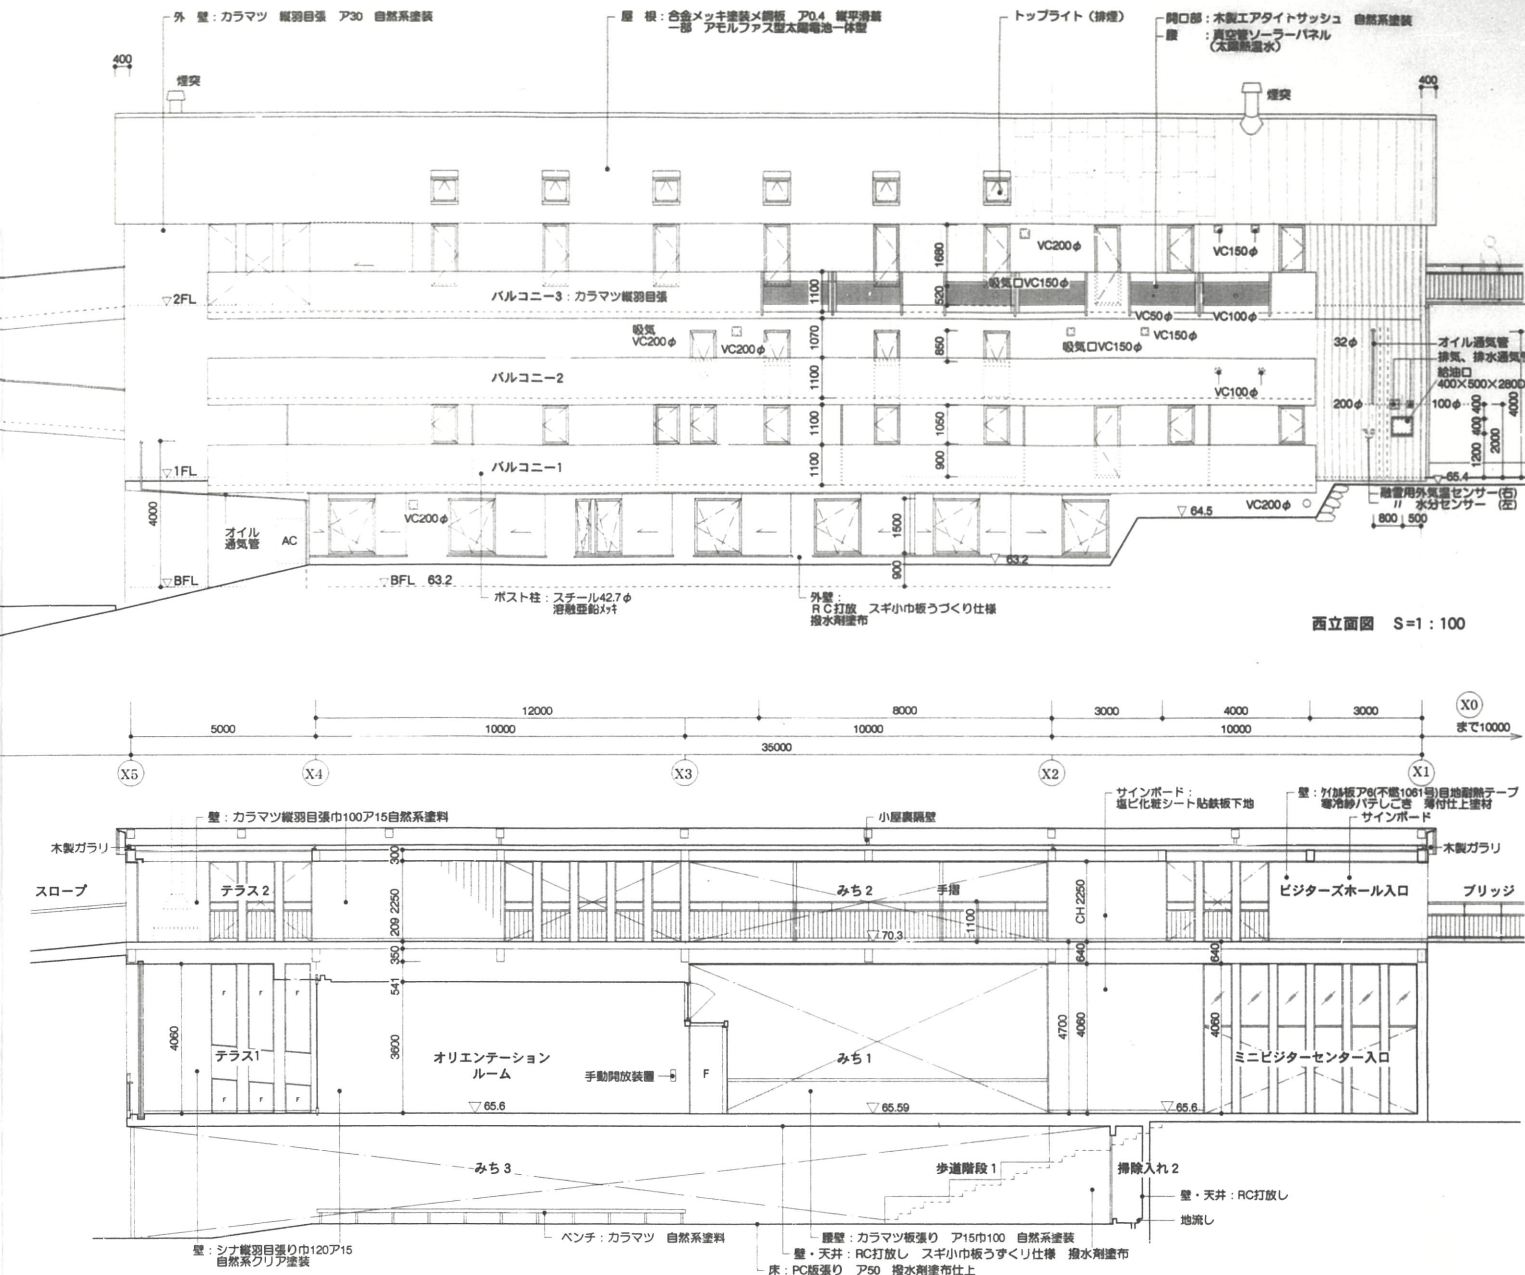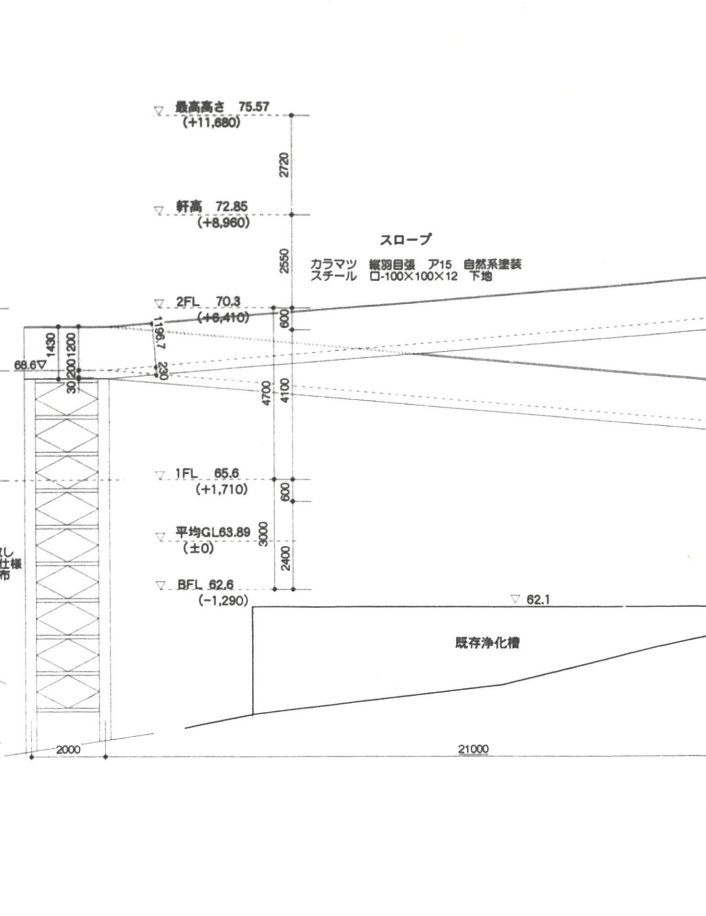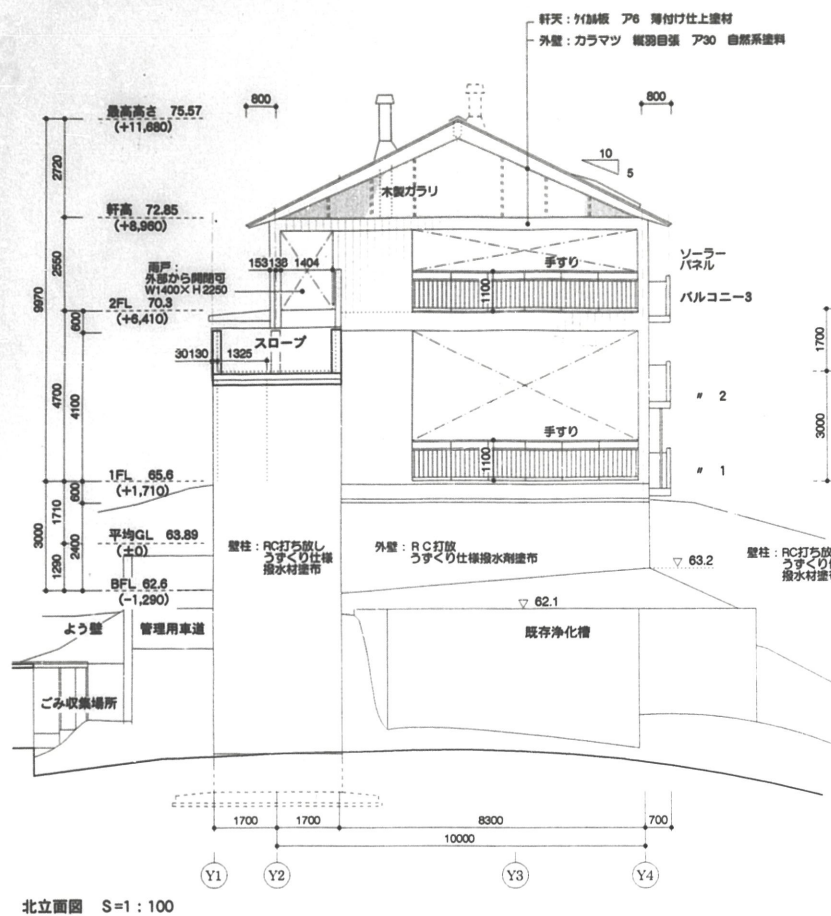

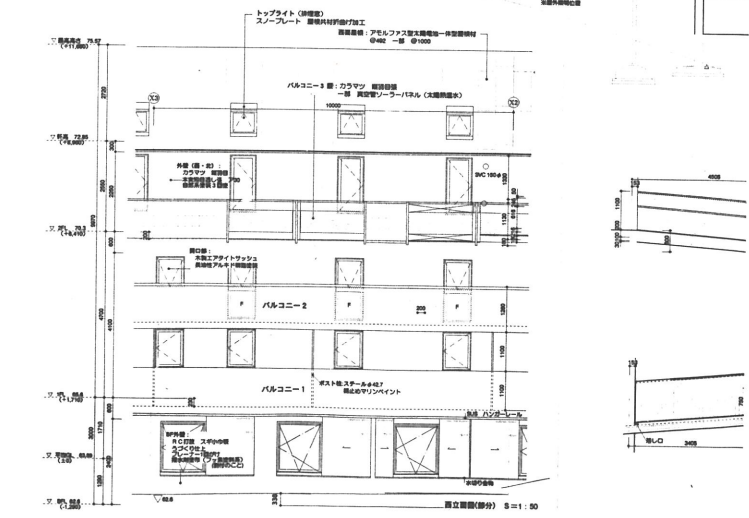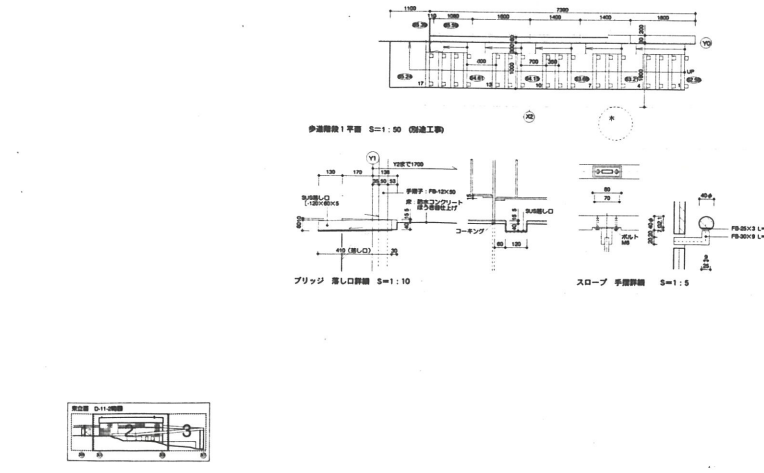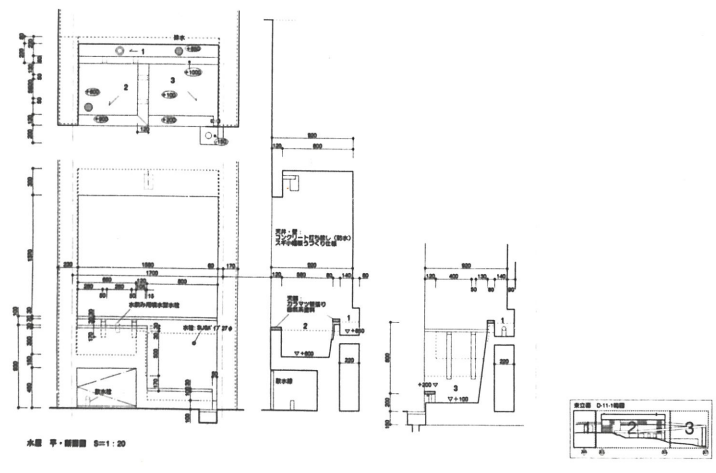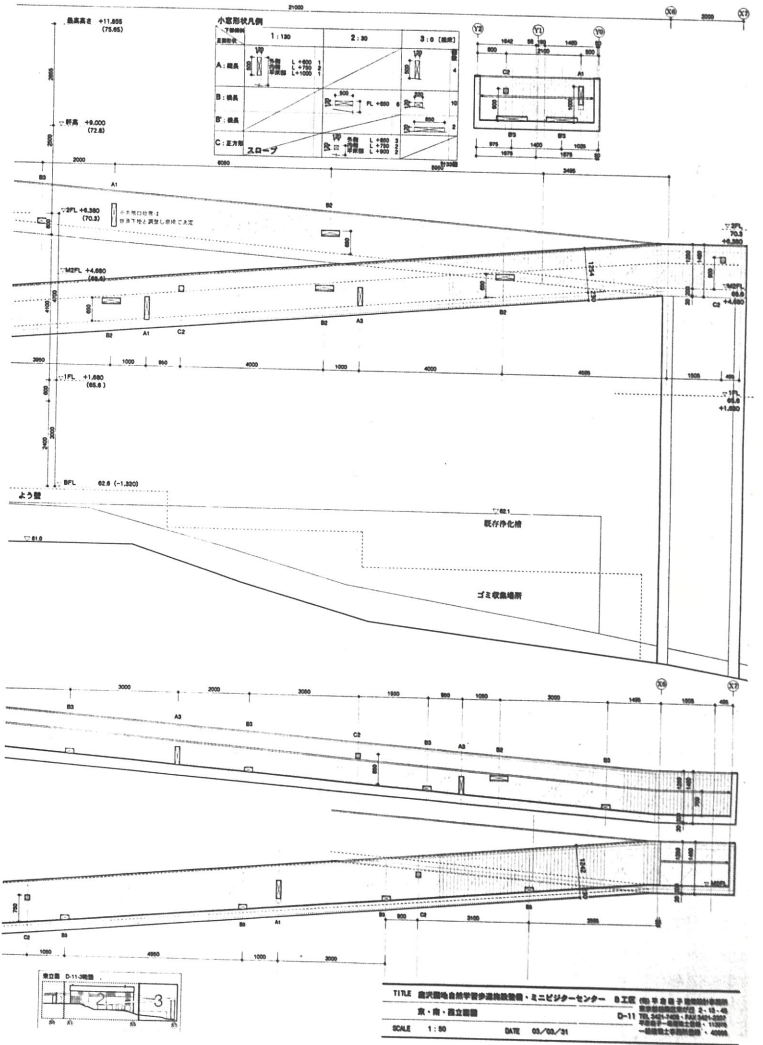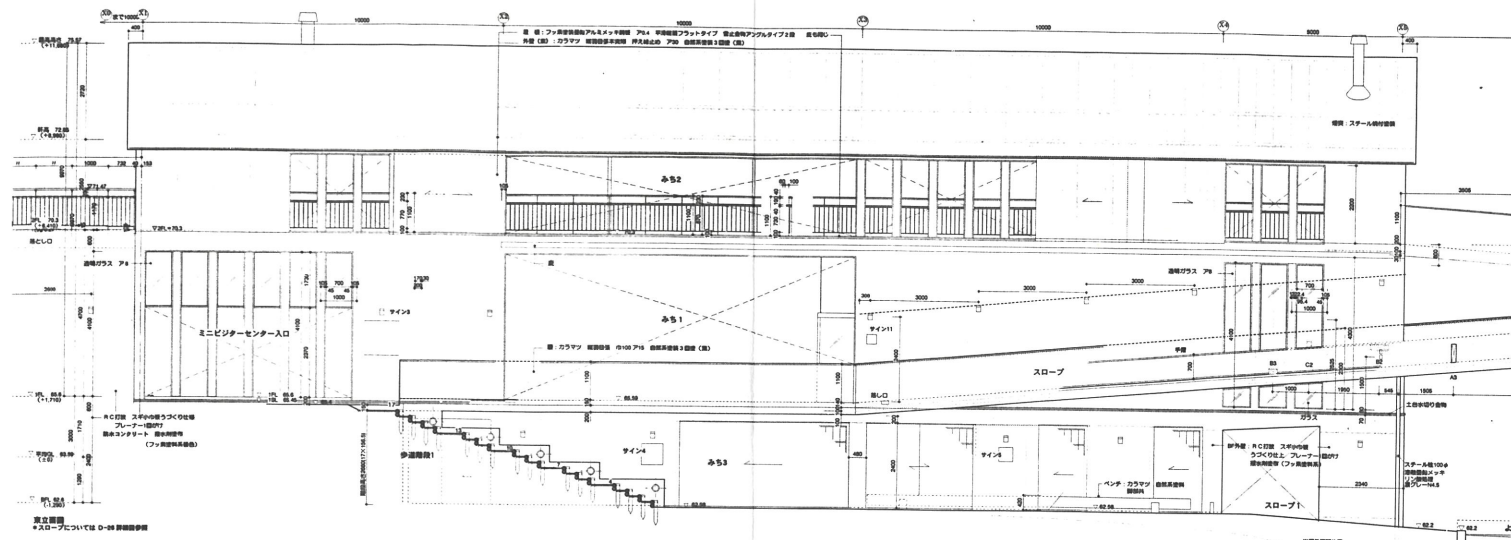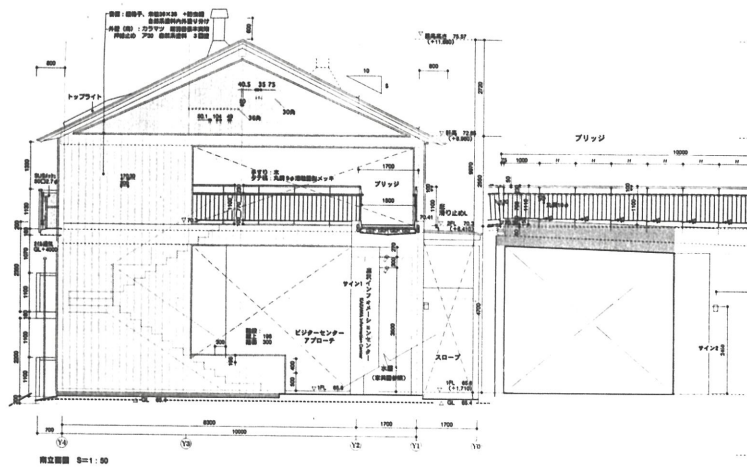


SCALE: 1:50

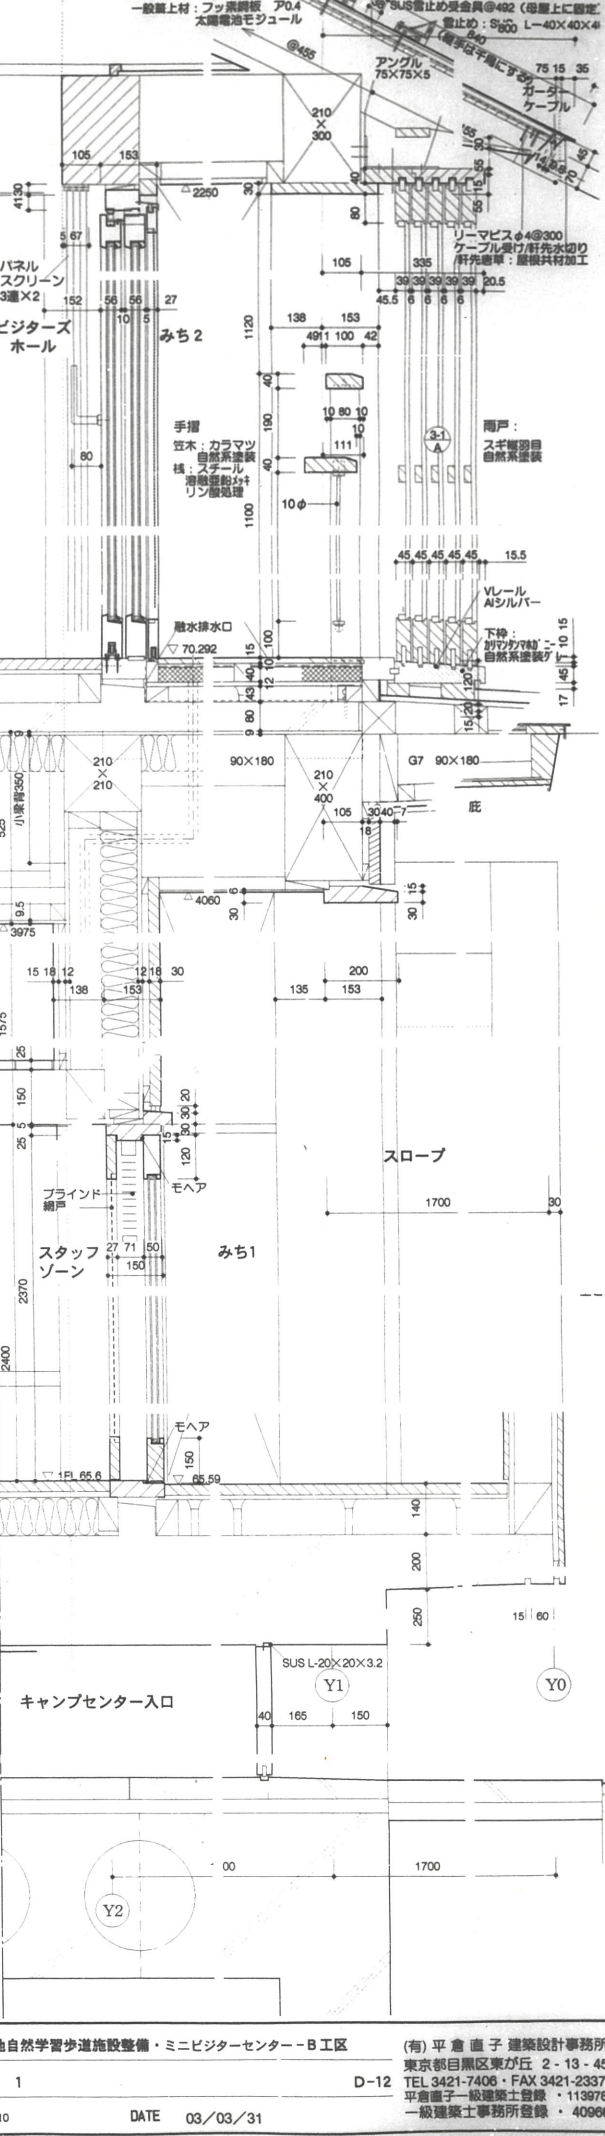
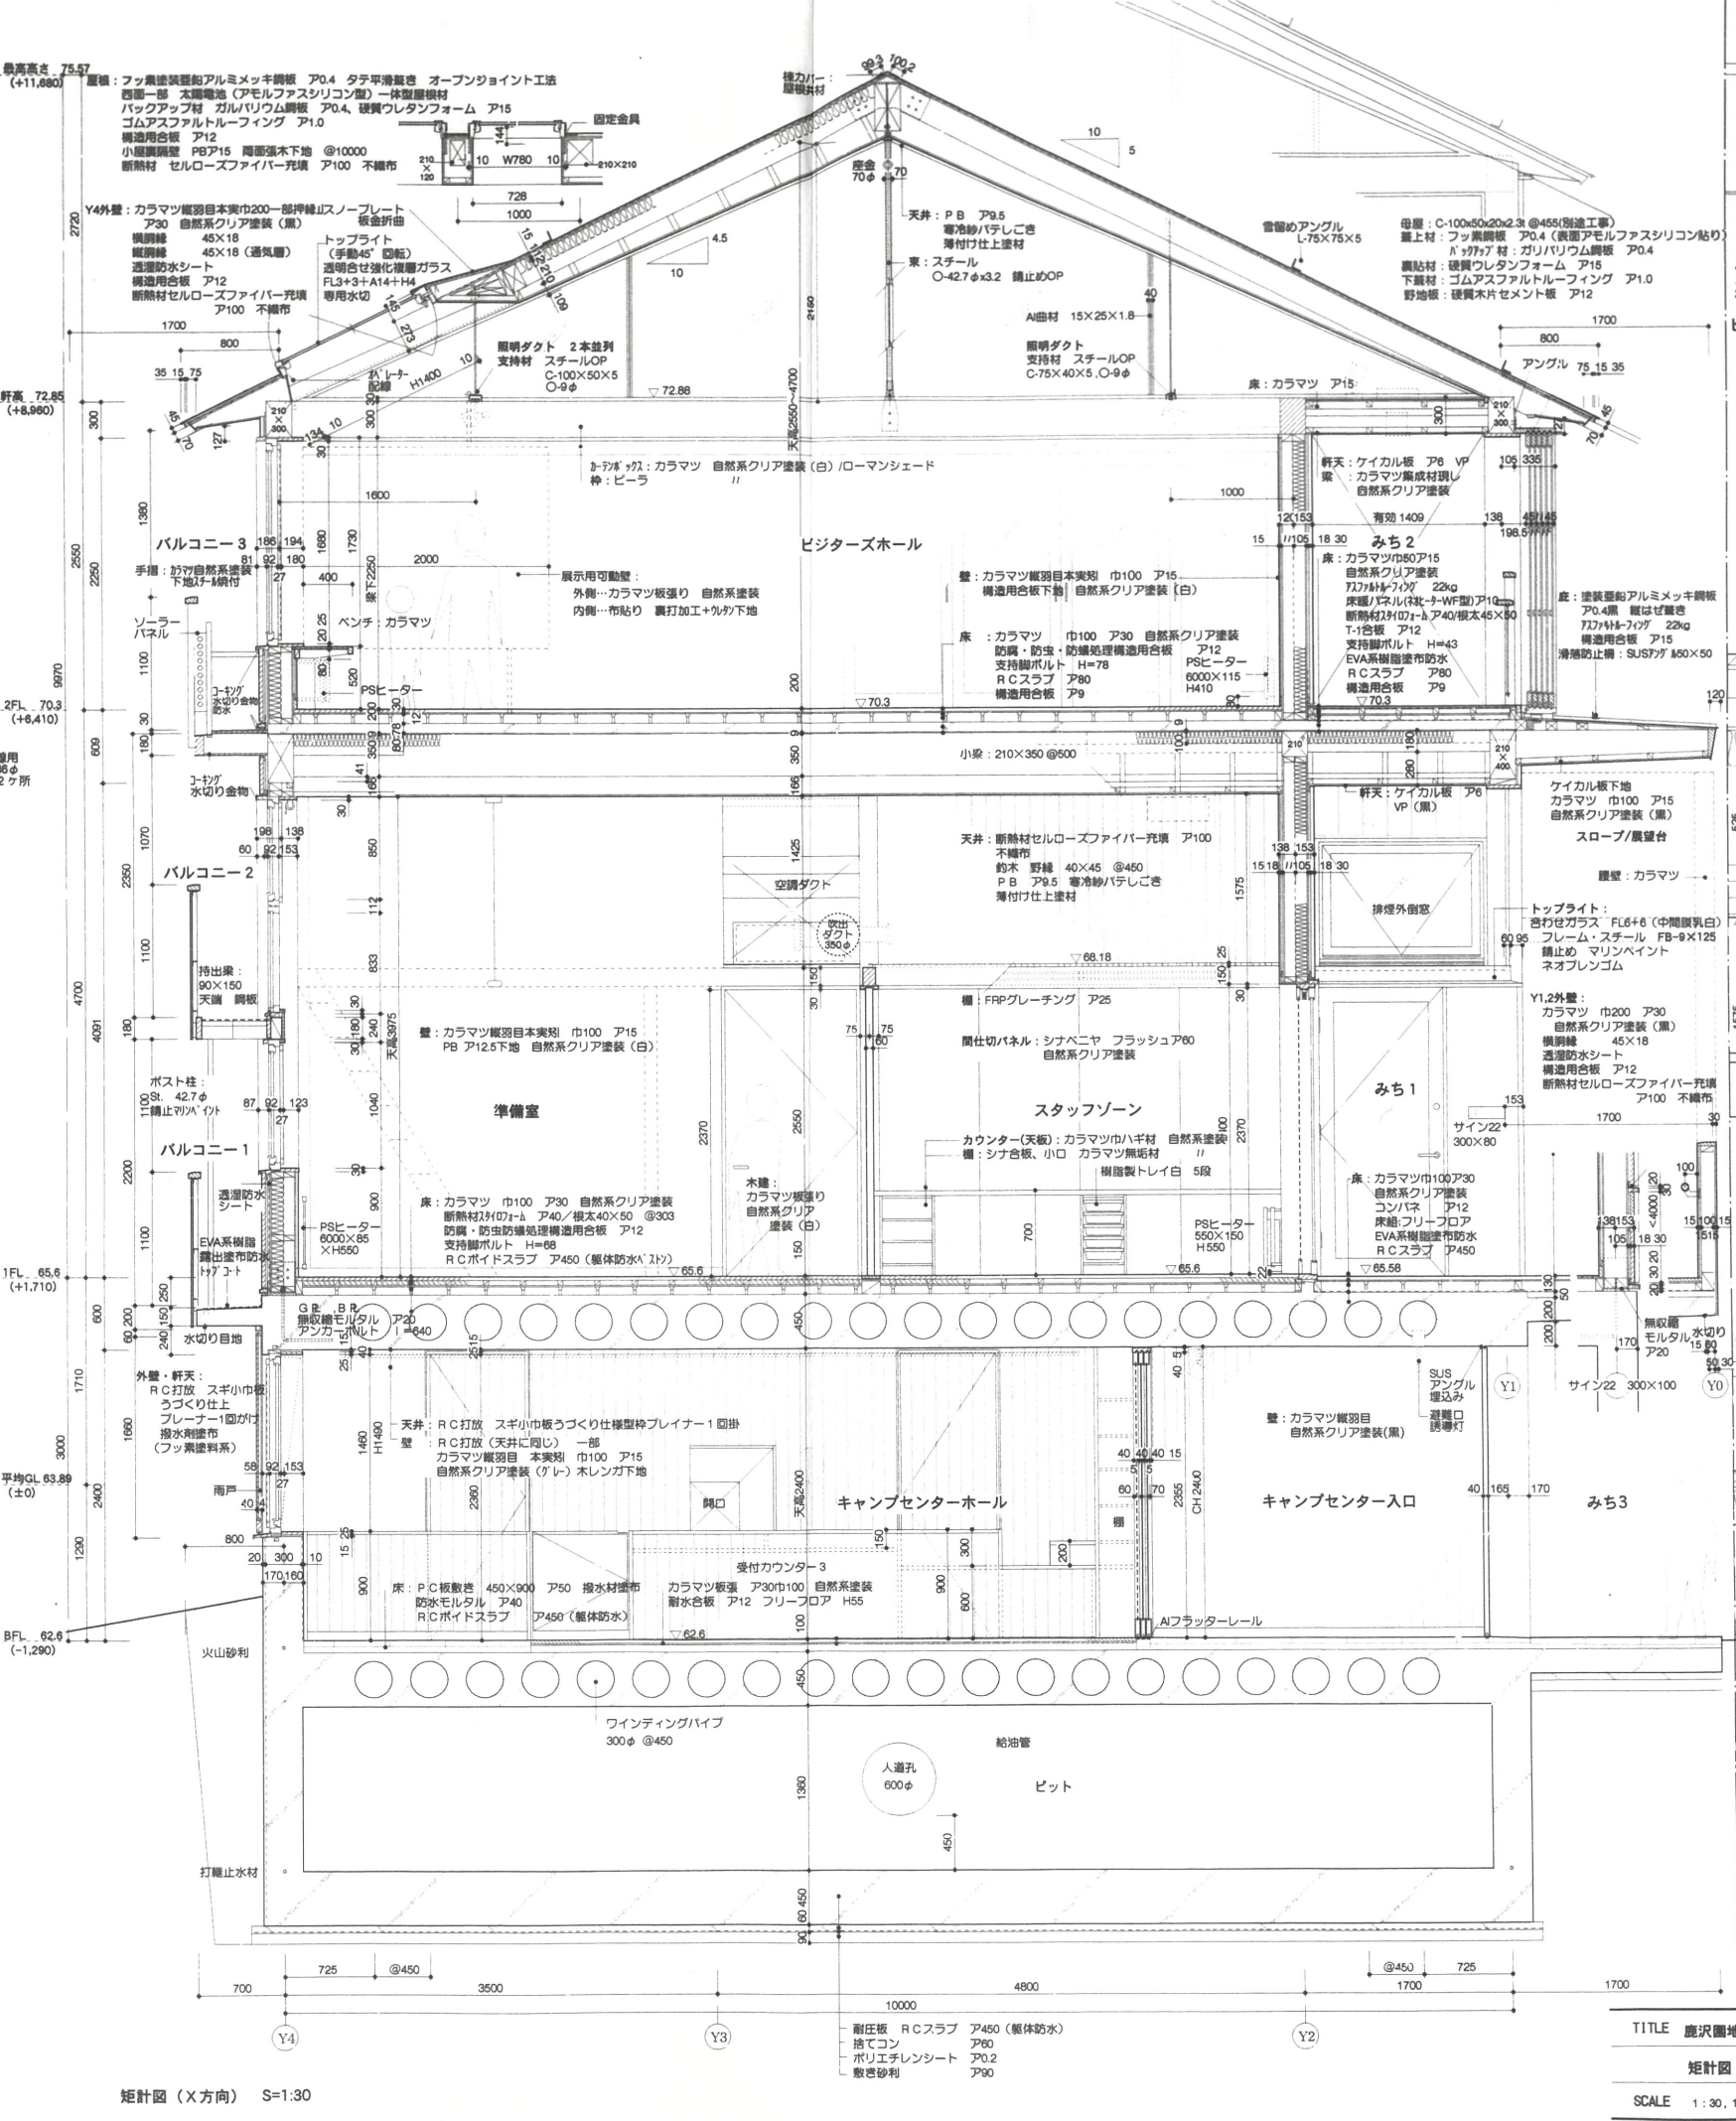
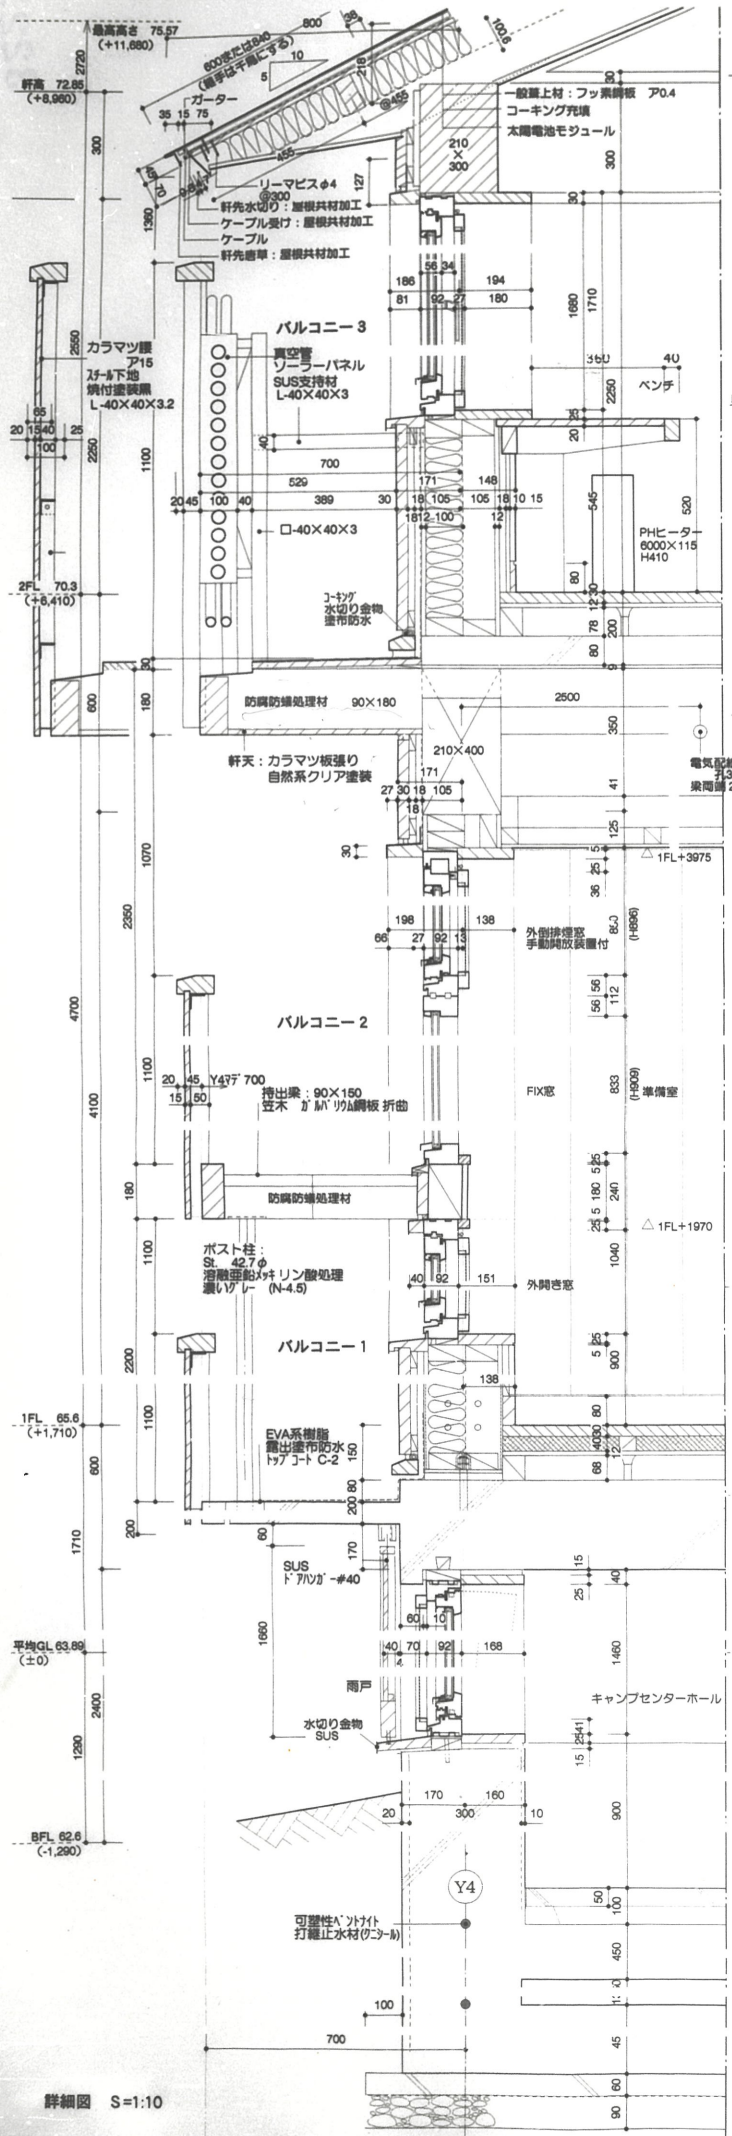


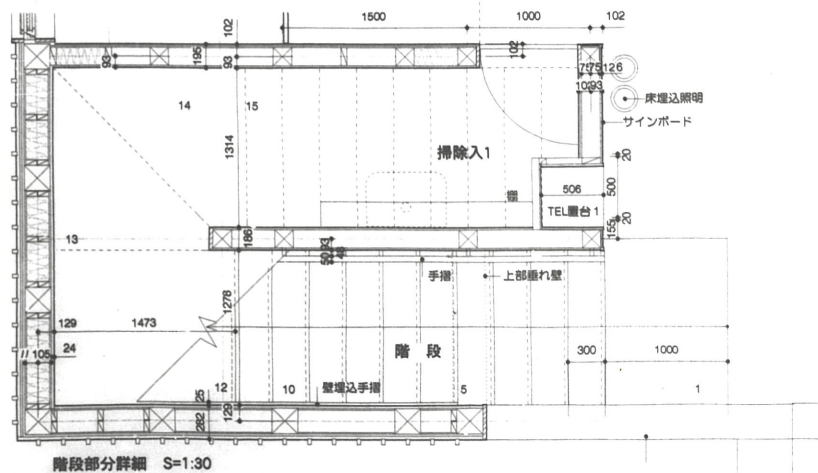

平均GL 63.89

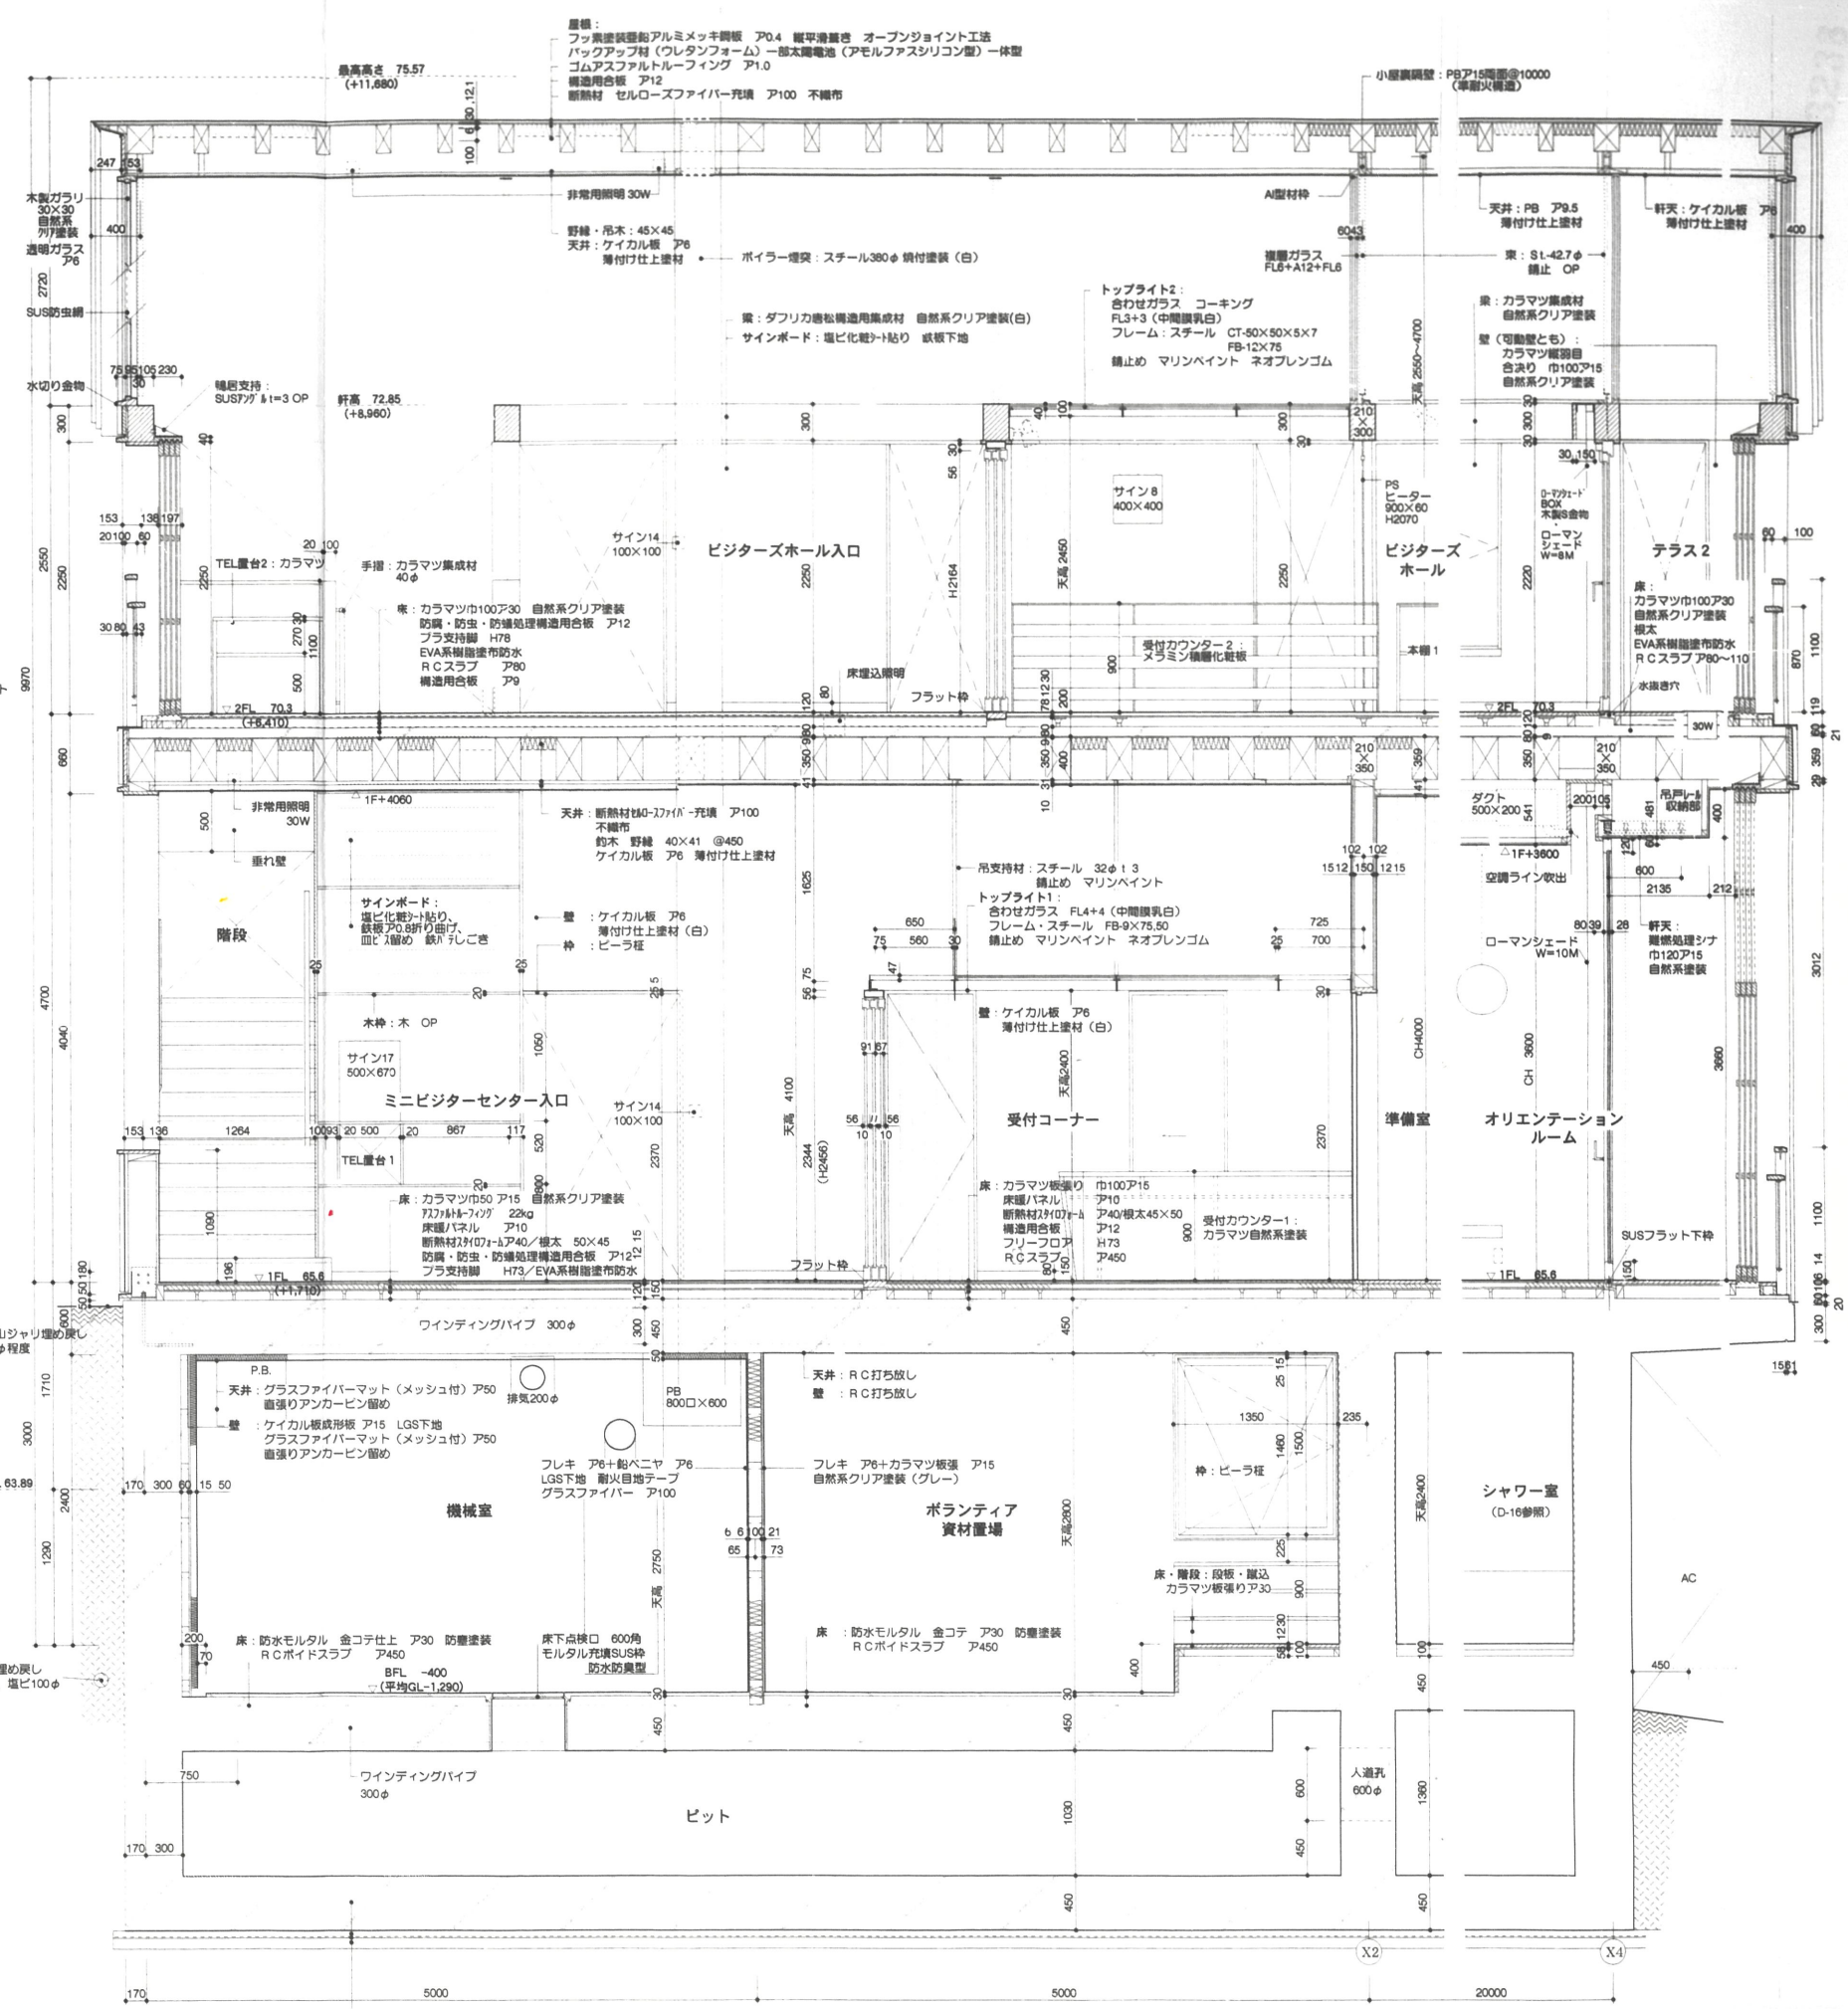

矩計圖 (Y 方向) S=1:30

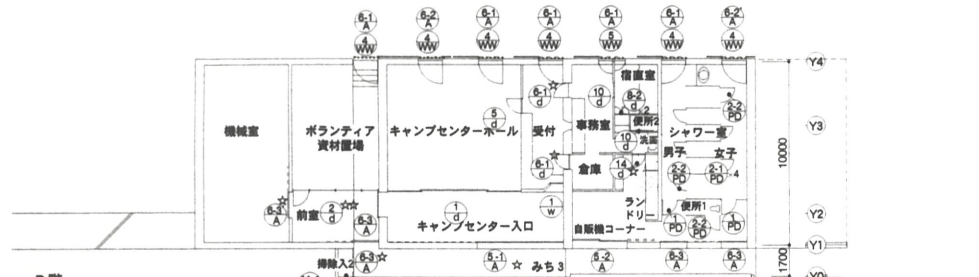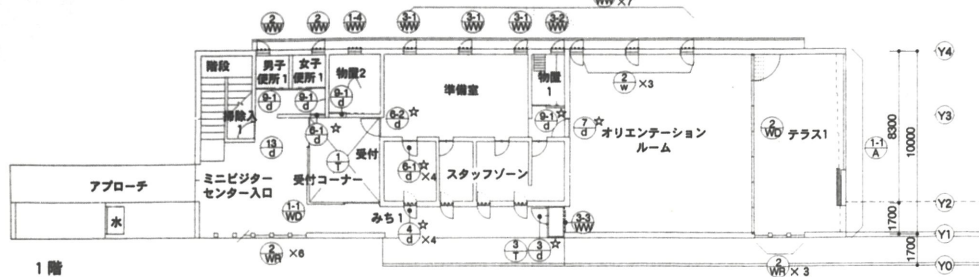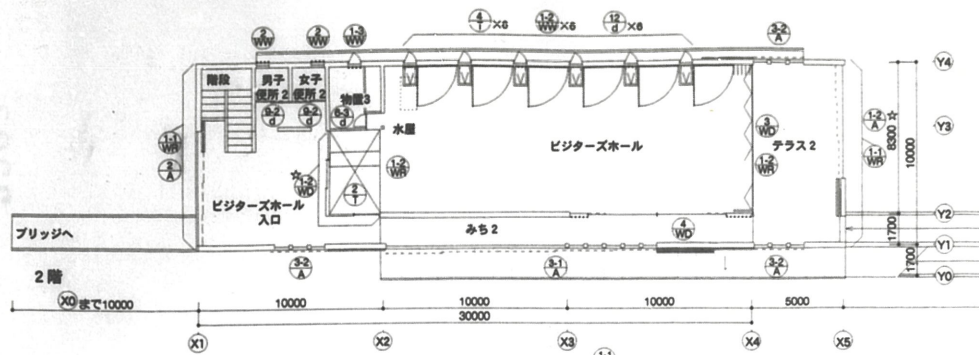


S=1:200

受付のところに設
木マドの標準仕様の内側からの
鍵以外に外へ開閉できるもの





浄化槽：プロアBOX
環境省受電：キュービクルBOX

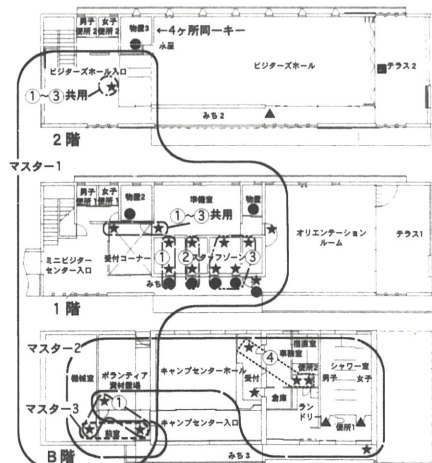

記号 使用箇所	1-1 WD ミニビショーズセンター入口	1-2 WD ビショーズホール入口	2 WD テラス 1
図	コーナー		
形式	FIX付片開折戸 7+2 (枠共) 木製エアタイトサッシュ		6本引戸+開戸 (枠共) 木製エアタイトサッシュ
部数	1		1
見込	92		92
材料	ヘムロック 長油性アルキド樹脂塗装 (枠とも 白)		ヘムロック 長油性アルキド樹脂塗装 (枠とも 白)
ガラス	複層 FL5+A10+FL5		複層 FL6+A10+FL6
金物	シリリダー/サムターン、錠錠 一式・・・12		金物一式、SUSフラット下枠一式
備考	木製フラット下枠		
記号 使用箇所	3 WD テラス 2	4 WD ビショーズホール	
図			
形式	引付内開折戸 7+2 (枠共) 木製エアタイトサッシュ		FIX付片開折戸 (枠共)
部数	1		1
見込	92		92
材料	ヘムロック 長油性アルキド樹脂塗装 (枠とも 白)		ヘムロック 長油性アルキド樹脂塗装 (枠とも 白)
ガラス	複層 FL5+A10+FL5		複層 FL5+A10+FL5、FL8+A10+FL6
金物	金物一式 SUSフラット下枠		金物一式 木製フラット下枠 一式
備考			木製エアタイトサッシュ 木製アミ戸SUS網×2ヶ所

記号 使用箇所	1-1 WW 物置1 準備室 お17ナリカガール	2 WW 2階男子、女子 1階男子、女子	3-1 WW 準備室	3-2 WW 物置1	4 WW シャワー室男子、女子	5 WW 事務室/倉庫	1-1 WR ビショーズホール入口、テラス2	1-2 WR ビショーズホール	2 WR ミニビショーズセンター入口	テラス1
図	1-2 WW ビショーズホール 1-3 WW 物置3 1-4 WW 物置2									
形式	内開/外開	内開窓(枠共)	手動ハート内蔵押窓(外開)+FIX (枠共)	手動オペレーター内蔵押窓(外開) 枠共	内開内窓(ドレーキップ) 枠共	内開内窓(ドレーキップ) 枠共	1-ガラリ欄間 (ホール入り口はガラス含む) 2-FIXガラス欄間		FIXランマ	
部数	1-1×7、1-2×6、1-3×1、1-4×1	4	3	各1	6	1	各2		ボーチ6連、テラス1 3連	
見込	92	同左	同左	同左	同左	同左	92		見込み/36	
材料	カボール/黒+ヘムロック/白 複層 FL4+A12+FL4-1.2 FL5+A10+FL5-3.4	同左	同左	同左	同左	同左	カラマツ 自然系クリア塗装(無色) 30×30 2はアルミ型材 [-40×20×3 +コーキング]		材料/カラマツ 自然系クリア塗装(無色)	
ガラス	複層 FL4+A12+FL4-1.2 FL5+A10+FL5-3.4	複層 FL4+A12+FL4-1	複層 FL4+A12+FL4-1	複層 FL4+A12+FL4-1	複層 FL4+A12+FL4-1	同左	1-ナシ、(ホール入り口はFL8) 2,3-複層 FL6+A10+FL6			
金物	一式 木製アミ戸/1-7,2-3、3-1,4-1 SUS網	一式 アミ戸 SUS網	一式 アミ戸 SUS網	同左	同左	同左				
備考	50" ストップ SUSフラット下枠				アミ戸 SUS網×5ヶ所	アミ戸 SUS網				

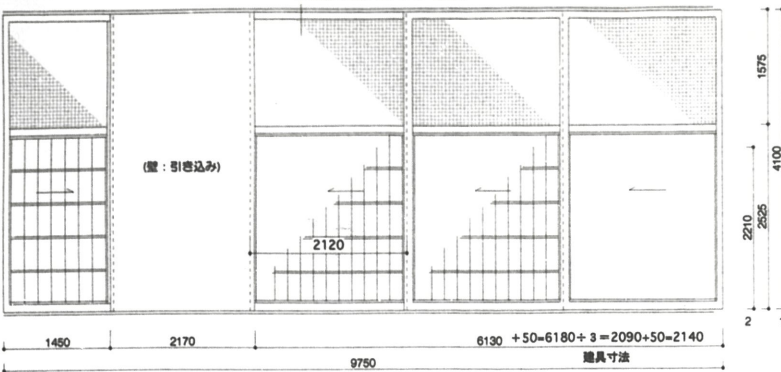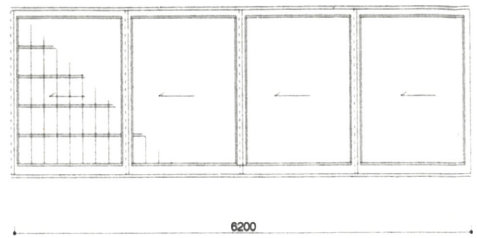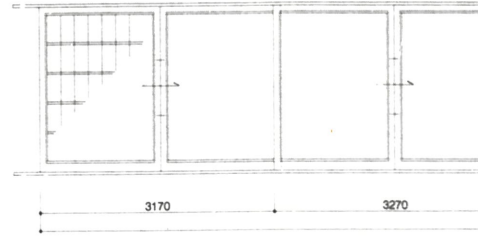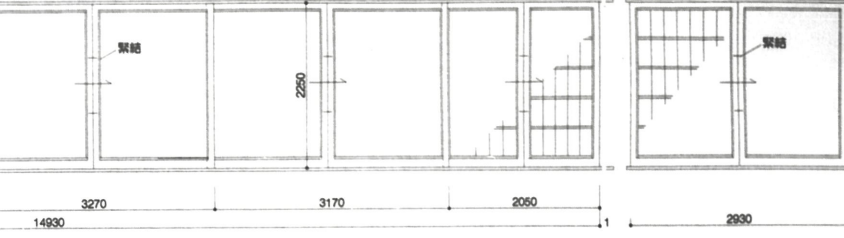図面 使用箇所	1-1 A	1-2 A	2 A	3-1 A	3-2 A	
表 面	1-1 ×1ヶ所	1-2 ×1ヶ所		3-1 ×1ヶ所	3-2 ×3ヶ所	
	
	形式 片引き雨戸		形式 片引き雨戸	形式 片引き雨戸	形式 片引き雨戸	
	数量 各1 (3本+1本)		数量 1 (4本)	数量 3-1×1 (5本)	数量 3-2×3 (1本)	
	見込 40		見込 40	見込 同左	見込 同左	
材料	スギ縦目 150 自然系塗装 3 色 (茶色)		スギ縦目 150 自然系塗装 3 色 (茶色)	スギ縦目 150 自然系塗装 3 色 (茶色)	スギ縦目 150 自然系塗装 3 色 (茶色)	
ガラス	ナシ		ナシ	ナシ	ナシ	
金物 備考	フラッターレール金物 戸車 (一式) 引手、形込みボルト 丸端とし・鎖錠 テラス2・・・一部外部より簡易な開閉 (1-2)		フラッターレール金物 戸車 (一式) 引手、形込みボルト、フラスととし・鎖錠	フラッターレール金物 戸車 (一式) 引手、形込みボルト、フラスととし・鎖錠	フラッターレール金物 戸車 (一式) 引手、形込みボルト、フラスととし・鎖錠	
図面 使用箇所	5-1 A	5-2 A	6-1 A	6-2 A	6-3 A	7 A	8 A

