

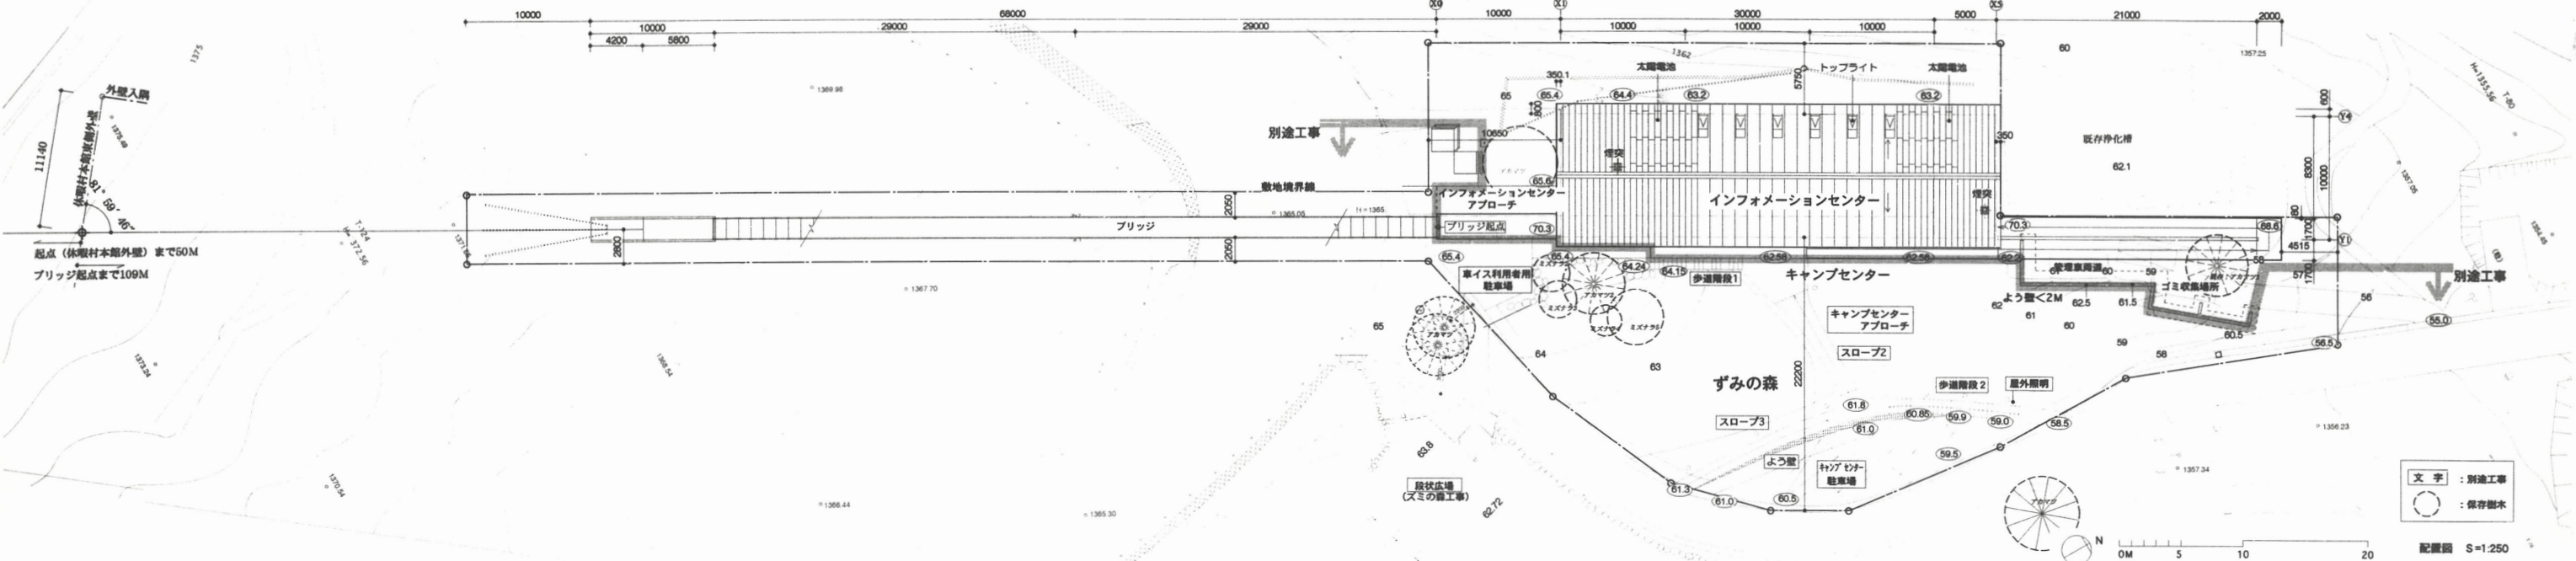
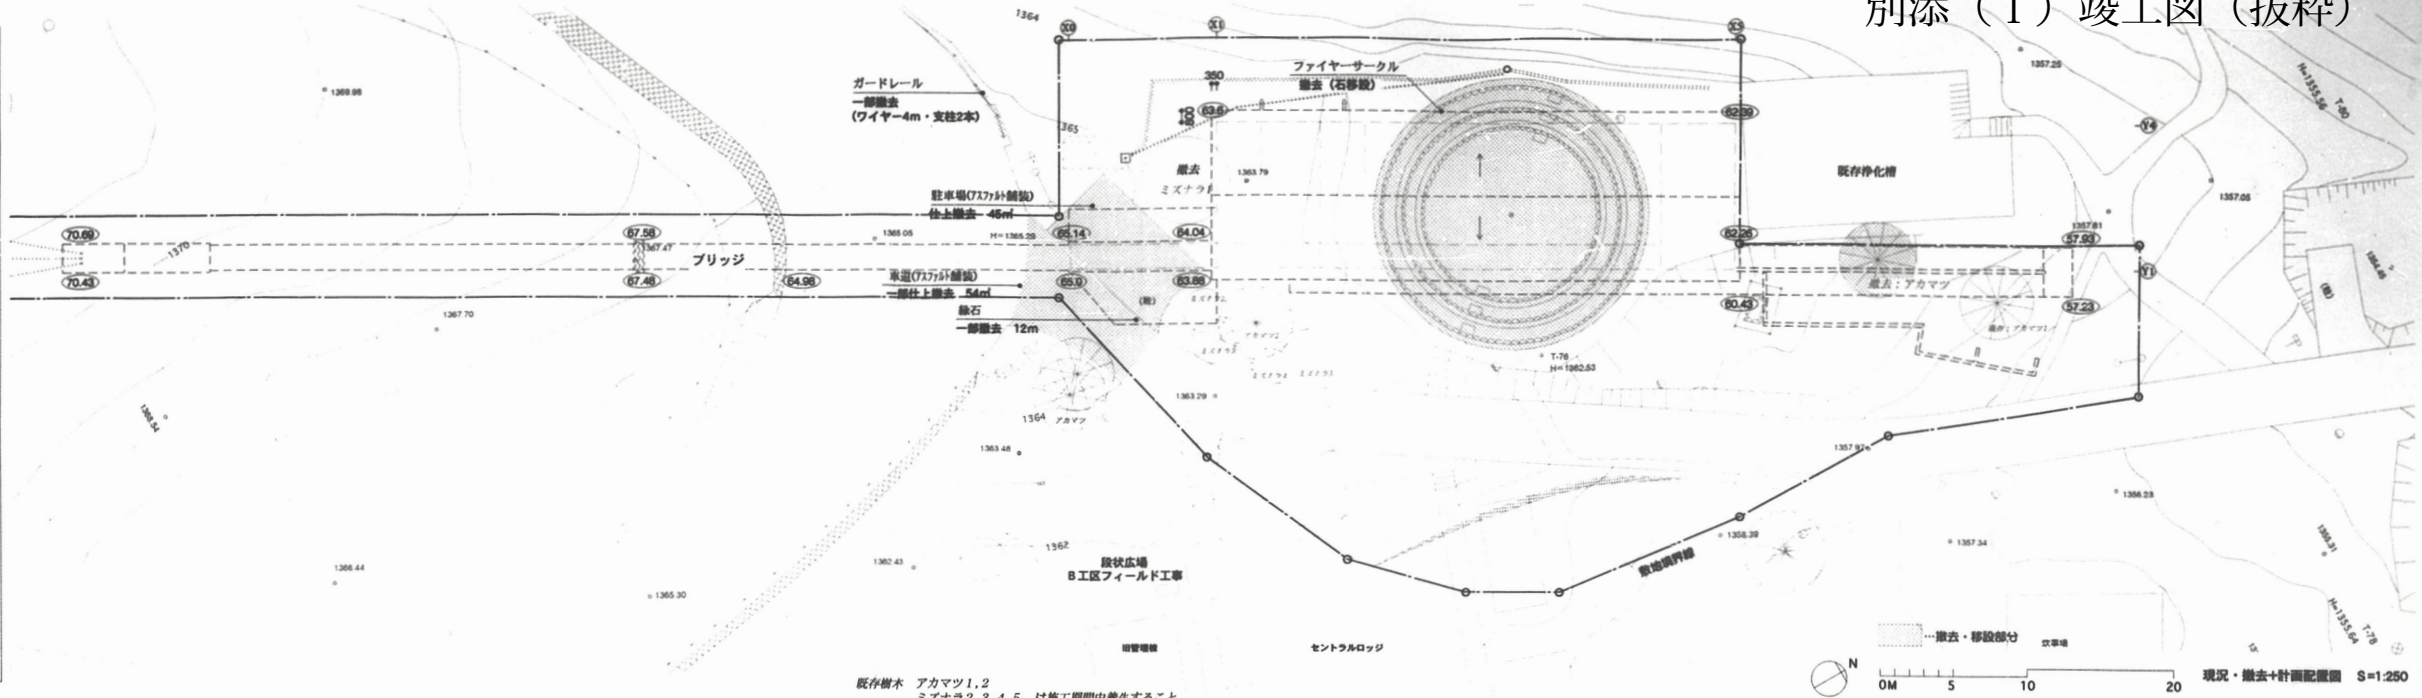


別添 (1) 竣工図 (抜粋)


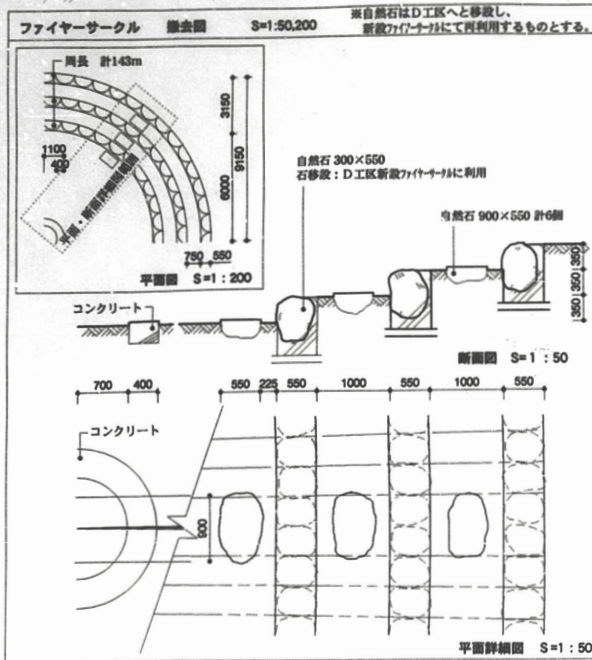






①	10.00×17.75	=	177.50
②	36.00×28.75	=	1035.00
③	19.00× 7.75	=	133.00
④	7.50× 4.00	=	30.00
⑤	10.10× 9.20	=	92.92
⑥	11.90× 7.30	=	86.87
⑦	5.20× 6.40	=	33.28
⑧	27.16× 3.98	=	108.09
⑨	6.30× 2.20	=	13.86
⑩	77.35× 5.80	=	433.16
⑪	10.00×11.00× 1/2	=	55.00
⑫	9.50× 7.00× 1/2	=	33.25
⑬	8.00× 2.20× 1/2	=	8.80
⑭	4.70× 2.20× 1/2	=	5.17
⑮	7.50× 3.00× 1/2	=	11.25
⑯	10.10× 5.60× 1/2	=	28.28
⑰	11.90× 1.90× 1/2	=	11.30
⑱	5.20× 0.90× 1/2	=	2.34
合計			2299.07

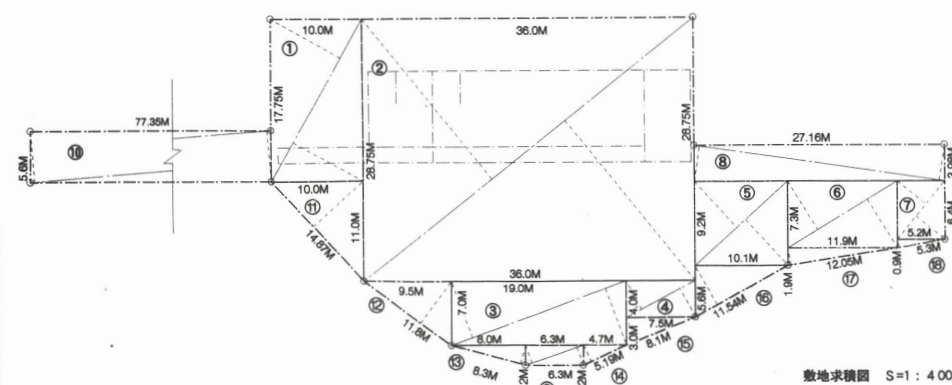

平均地盤面算定		平均地盤面算定	
3.4×6.37	$= 21.65m^2$	216.83 m ²	
3.6×2.0	$= 7.2m^2$	$= 21.65 + 7.2 + 17.5 + 99.21$	
$(3.6 + 3.4) \times 5.0/2$	$= 17.5m^2$	$+ 8.99 + 9.97 + 2.00 + 0.38 + 1.7$	
3.4×26.24	$= 89.21m^2$	$+ 8.53 + 26.1 + 13.36 + 10.2$	
$(2.75 + 0.58) \times 5.4 / 2$	$= 8.93m^2$	114.6 m	
0.58×17.2	$= 9.97m^2$	$= 6.37 + 2.0 + 5.0 + 26.24$	
$(0.58 + 0.2) \times 5.15 / 2$	$= 2.00m^2$	$+ 5.4 + 17.2 + 5.15 + 1.90 + 4.9$	
0.2×1.90	$= 0.38m^2$	$+ 10.04 + 21.75 + 5.57 + 3.0$	
$(0.2 + 0.5) \times 4.98 / 2$	$= 1.74m^2$	216.64 m ² ÷ 114.6 m	
$(0.5 + 1.2) \times 10.04 / 2$	$= 8.53m^2$	$= 1.890401396 \cdots m$	1.89m
1.2×21.75	$= 26.1m^2$	62.0 m + 1.89 m	$= 63.89$
$(1.2 + 1.3) \times 5.57 - 1.3 \times 0.8 \times 1/2$	$= 13.43m^2$		…平均地盤面
$3.4 \times 3.0 - 0.9 \times 0.5 \times 1/2$	$= 9.97m^2$		
合計	$= 216.64m^2$		



イ	30.0×10.0	=	300.00
イ'	30.0×8.3	=	249.00
ロ	5.0×10.0	=	50.00
ロ'	5.0×8.3	=	41.50
ハ	25.0×1.7	=	42.50
ハ'	35.0×1.7	=	59.50
ニ	10.0×1.825	=	18.25
ホ	23.075×3.55	=	81.92
ヘ	80.1×1.7	=	136.17
2階床面積	イ' + ロ' + ハ'	=	350.00
1階床面積	イ + ロ	=	350.00
B階床面積	イ	=	300.00
延床面積(施工床)	2階+1階+B階	=	1000.00
建築面積	イ+ロ+ハ+ニ+ホ+ヘ-ニ'	=	611.84
敷地面積			2299.07

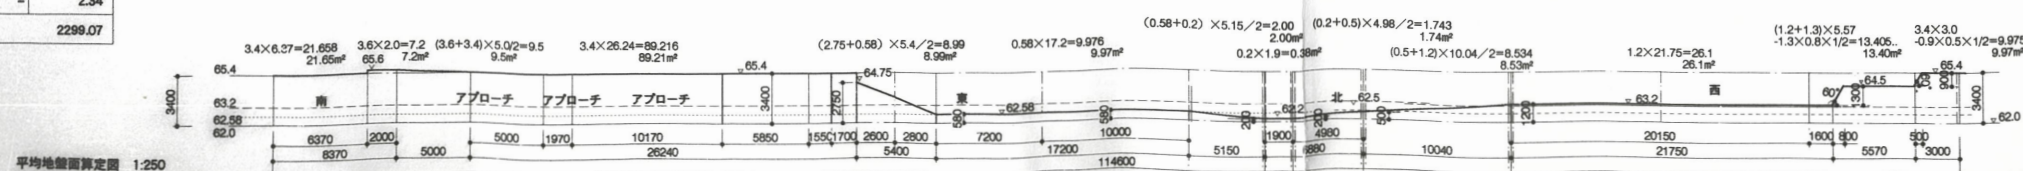
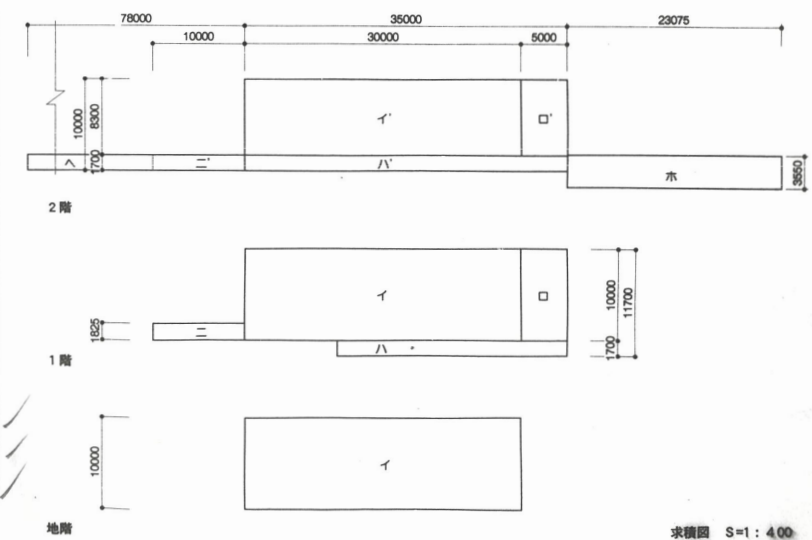


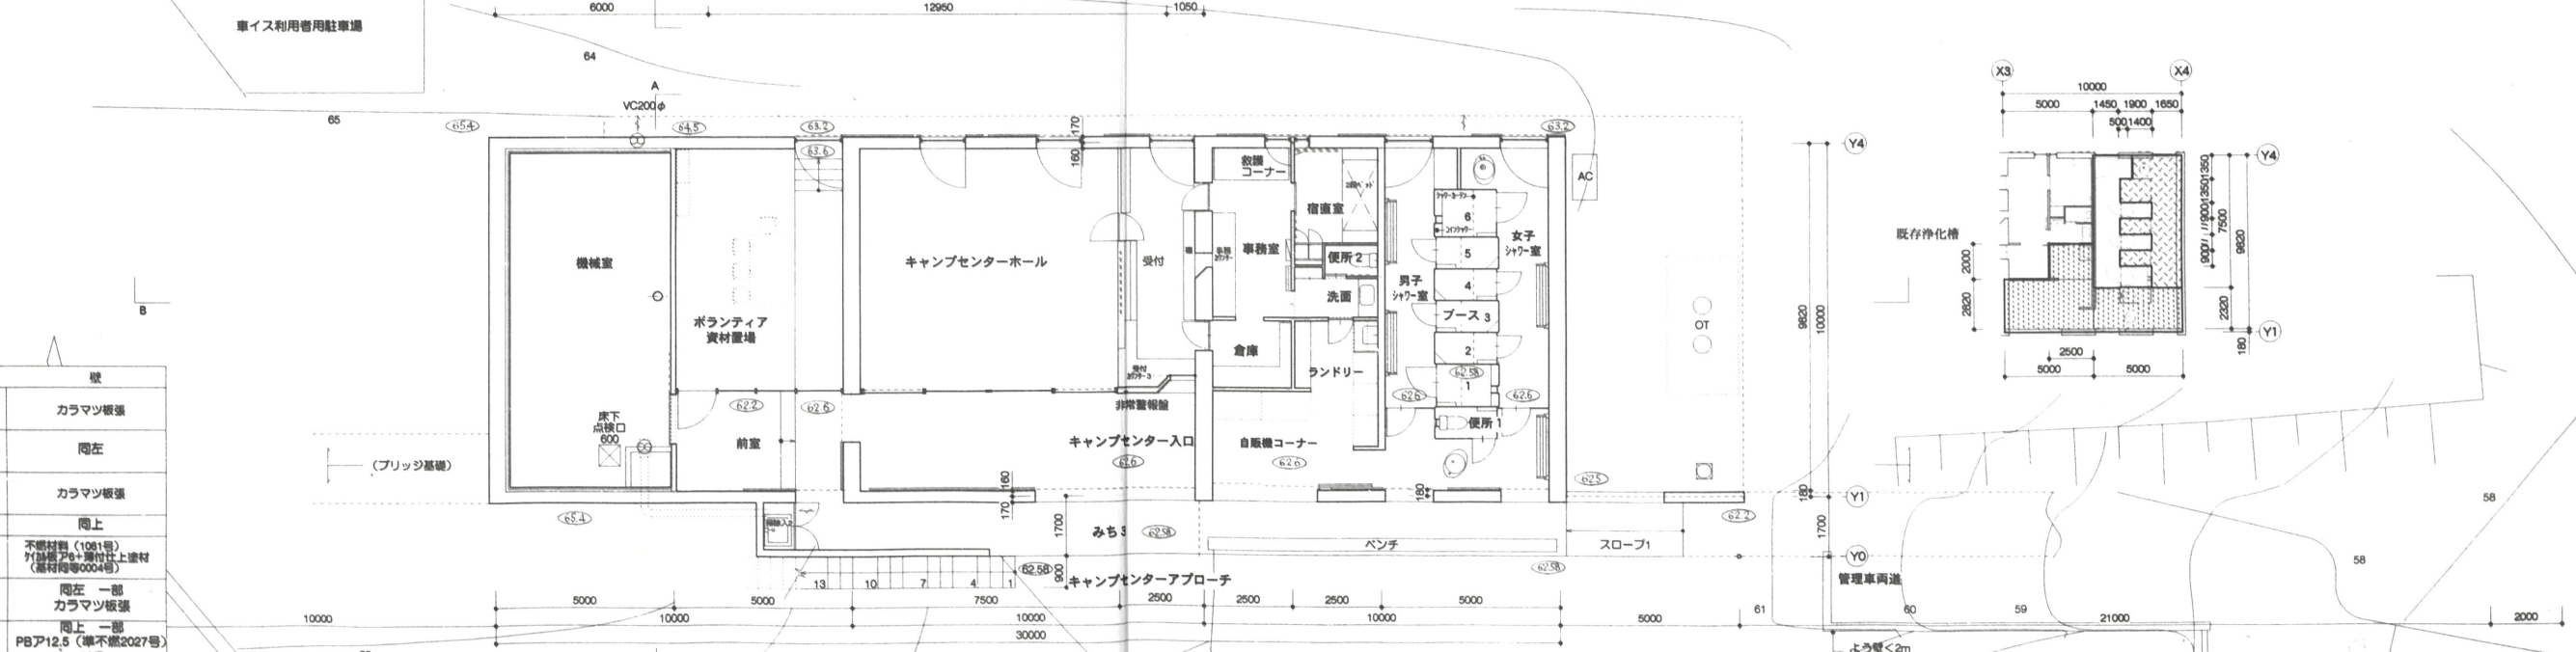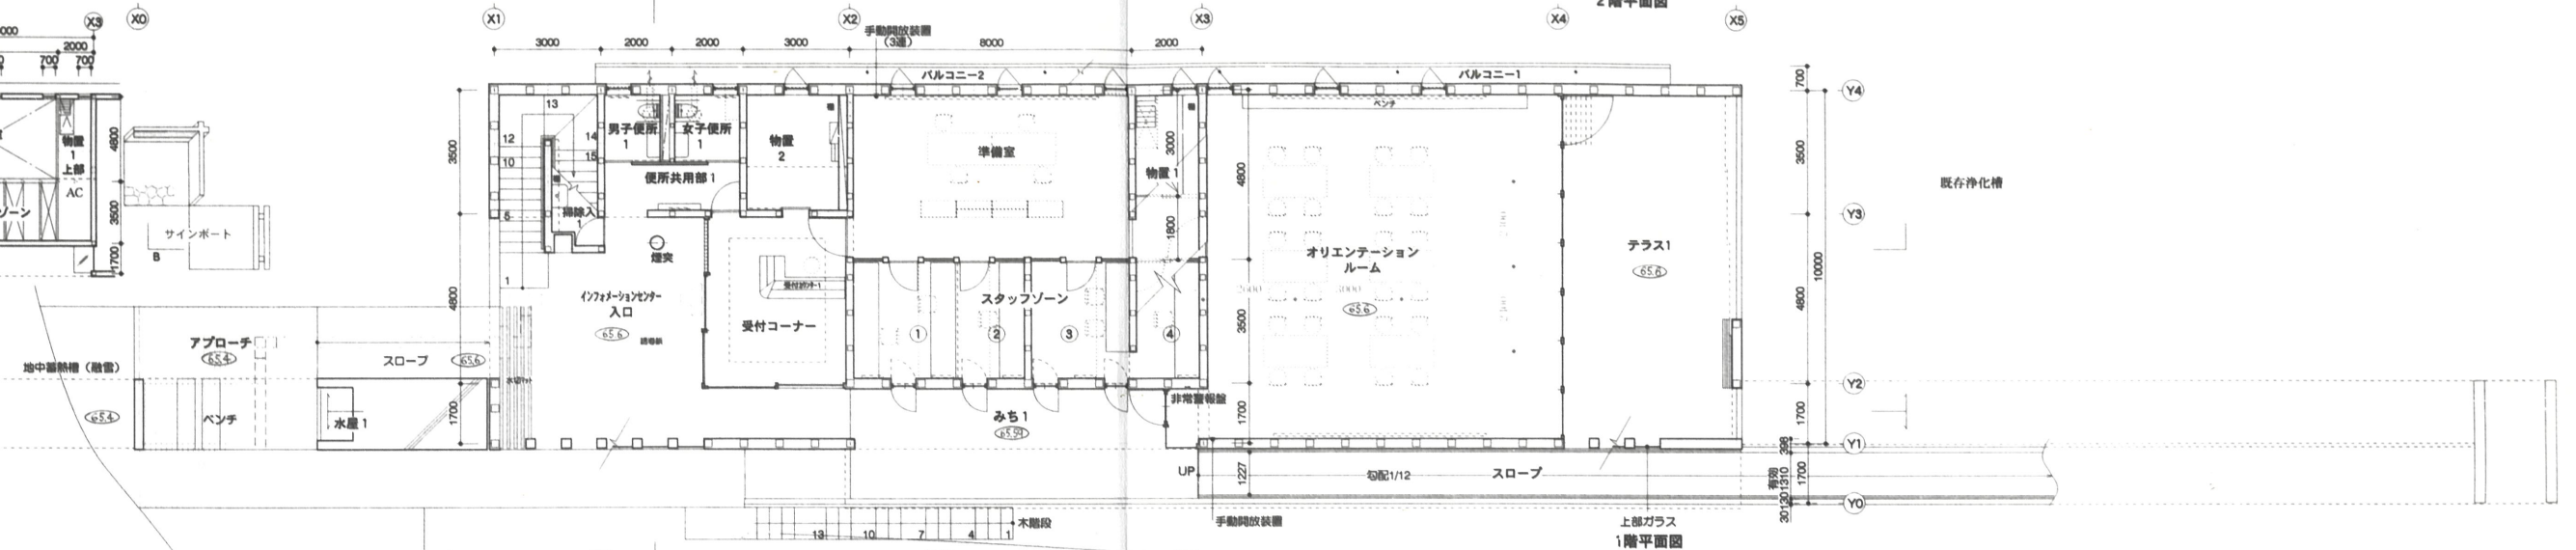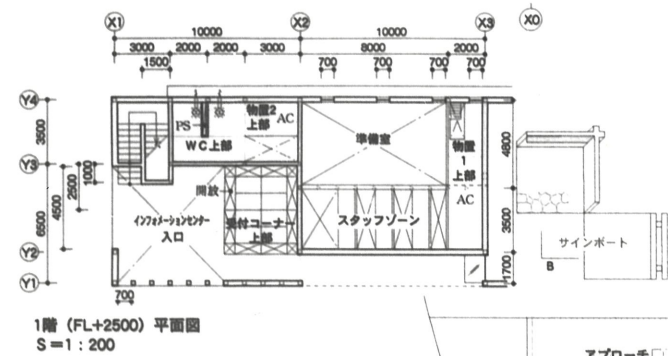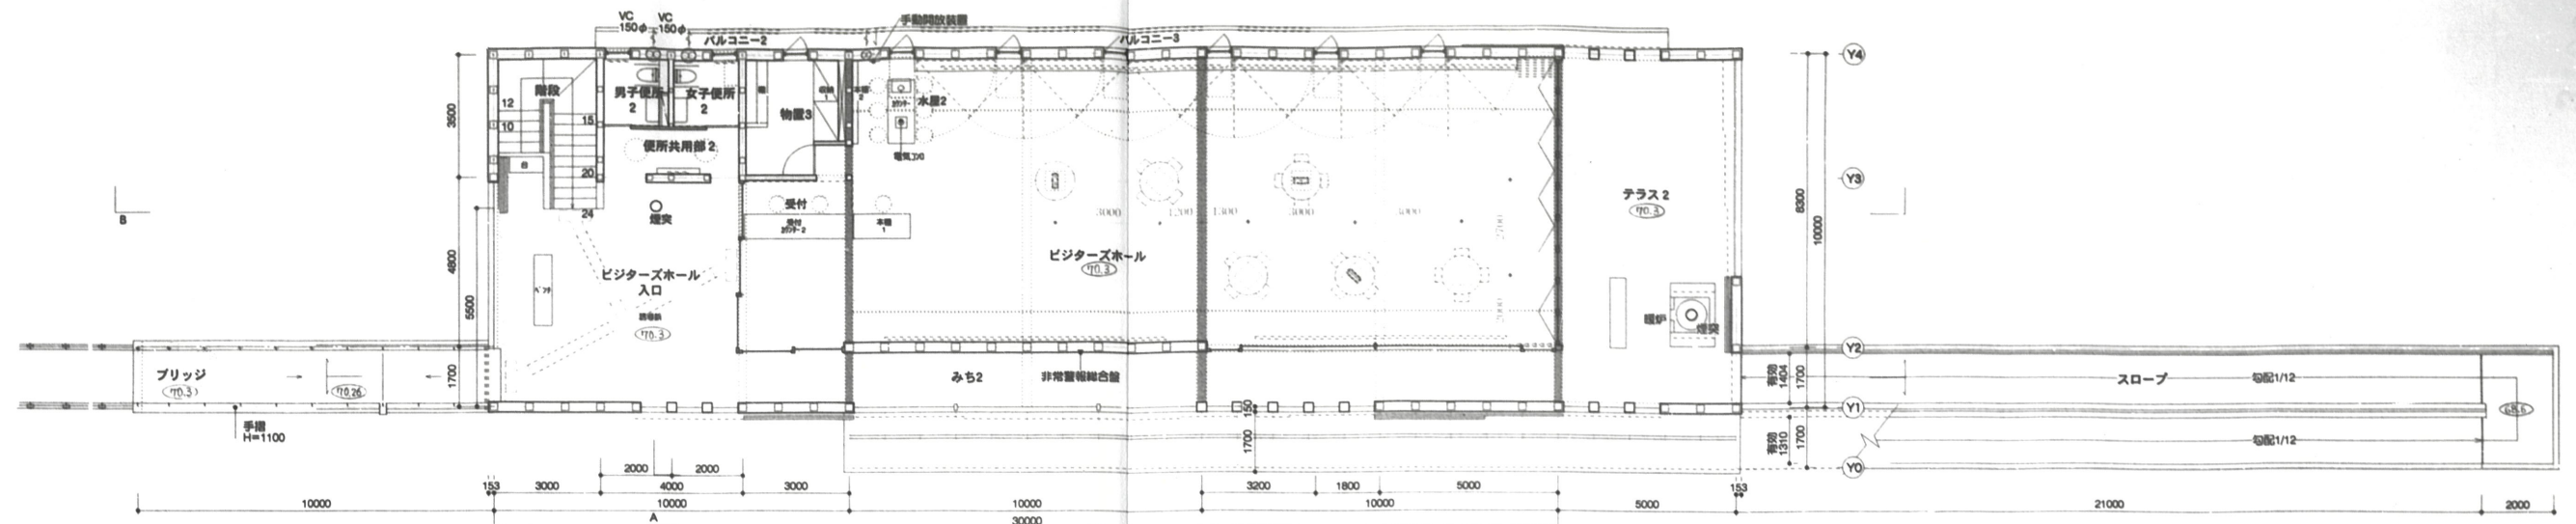

階	室名	天井	壁
2	ビジャーズホール※	不燃材料 (2027号) PB 9.5+厚付仕上塗材 (基材同等0004号)	カラマツ板張
1	オリエンテーションルーム	不燃材料 (RM-9041) シア板張	同左
1	準備室※	不燃材料 (2027号) PB 9.5+厚付仕上塗材 (基材同等0004号)	カラマツ板張
1	スタッフゾーン※	同上	同上
1	受付コーナー	不燃材料 合わせガラスFL6+6	同上
B	男子便所※	不燃材料 RC打放	同左 一部カラマツ板張
B	女子便所	同上	同上 PBア+12.5 (準不燃2027号)+VP
B	物置室	同上	同上
B	機械室	RC打放 不燃材料 (1032号) グラスファイバーマット	同左
1,2	キャンプセンター入口※	不燃材料 (1061号) ケーシングア+厚付仕上塗材 (基材同等0004号)	同左

※印の居室の内装は、平成12年建設省告示第1439号第一を適用

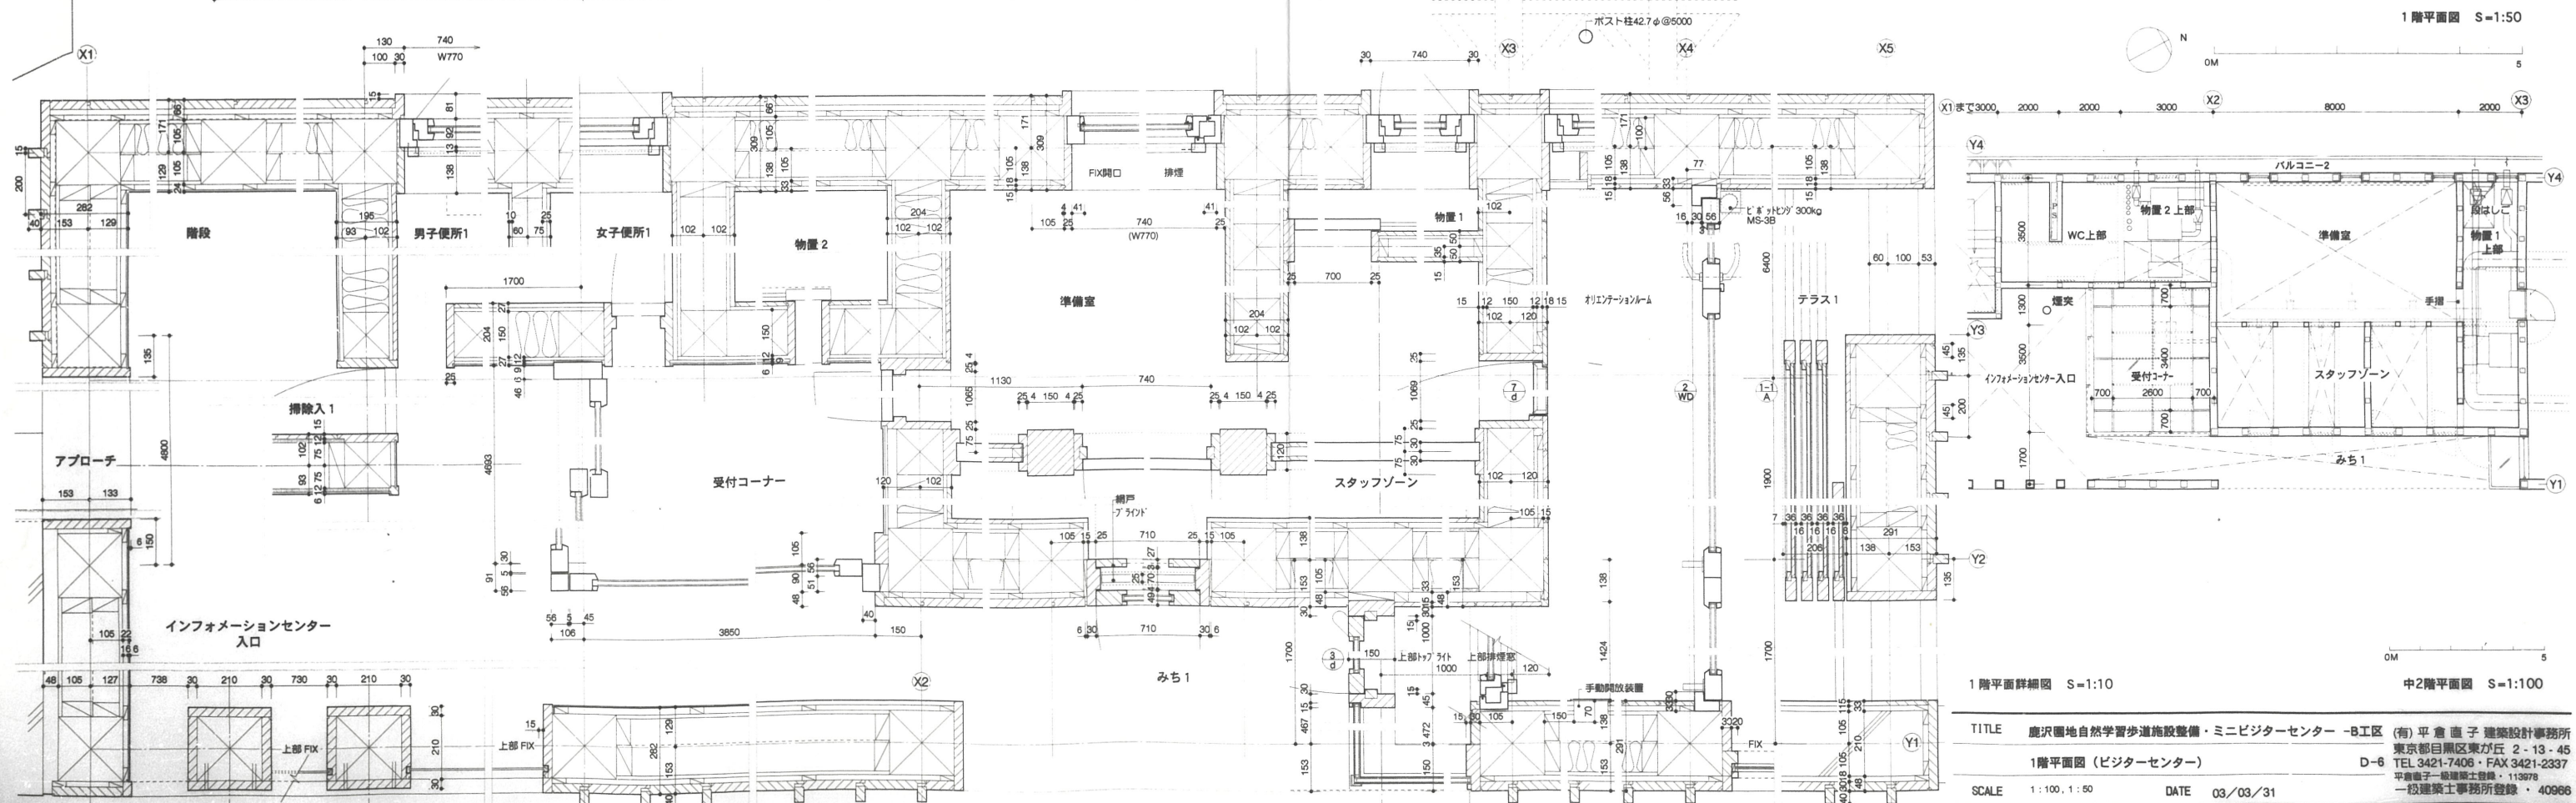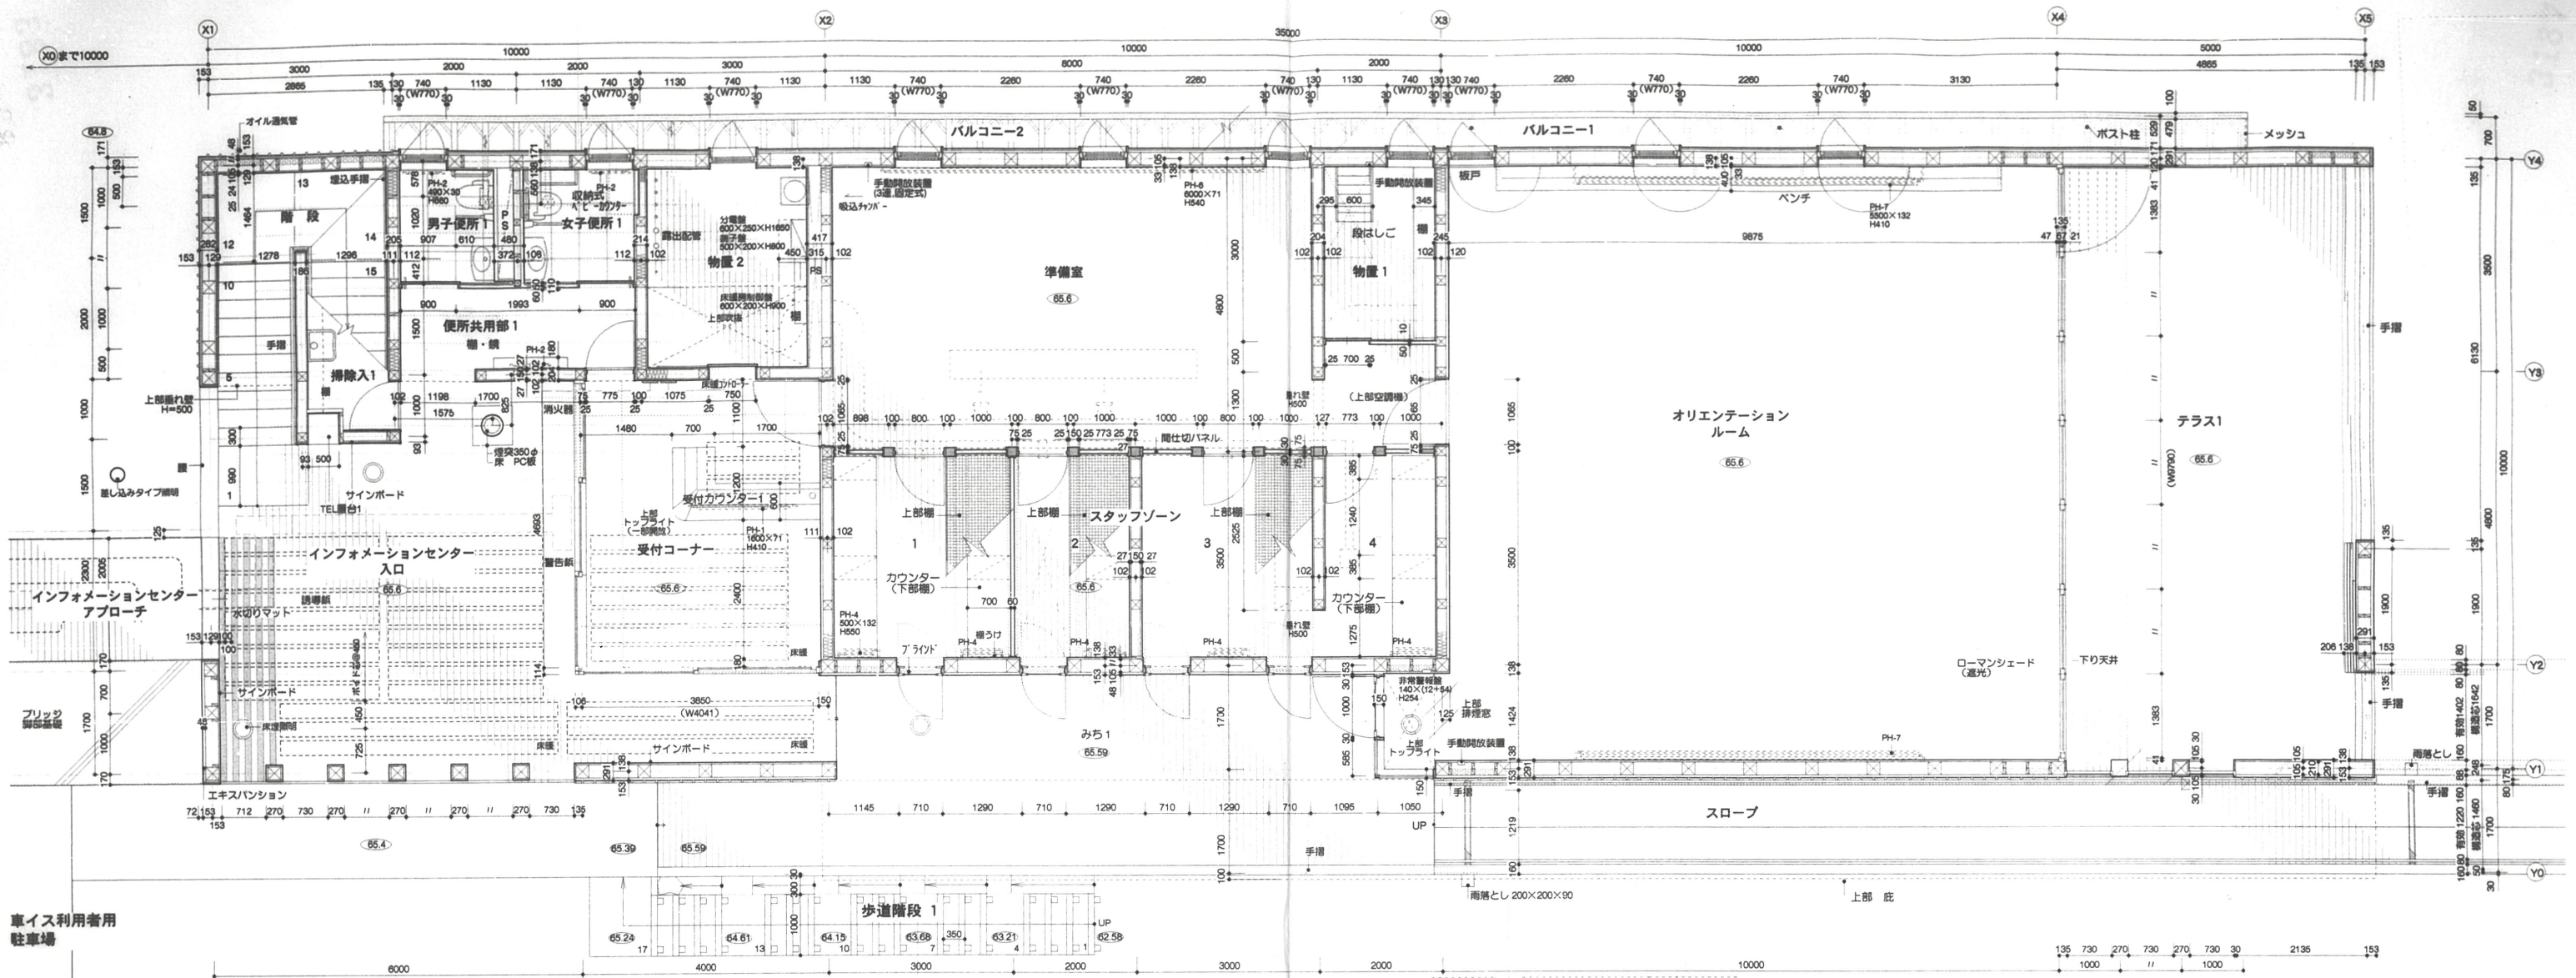

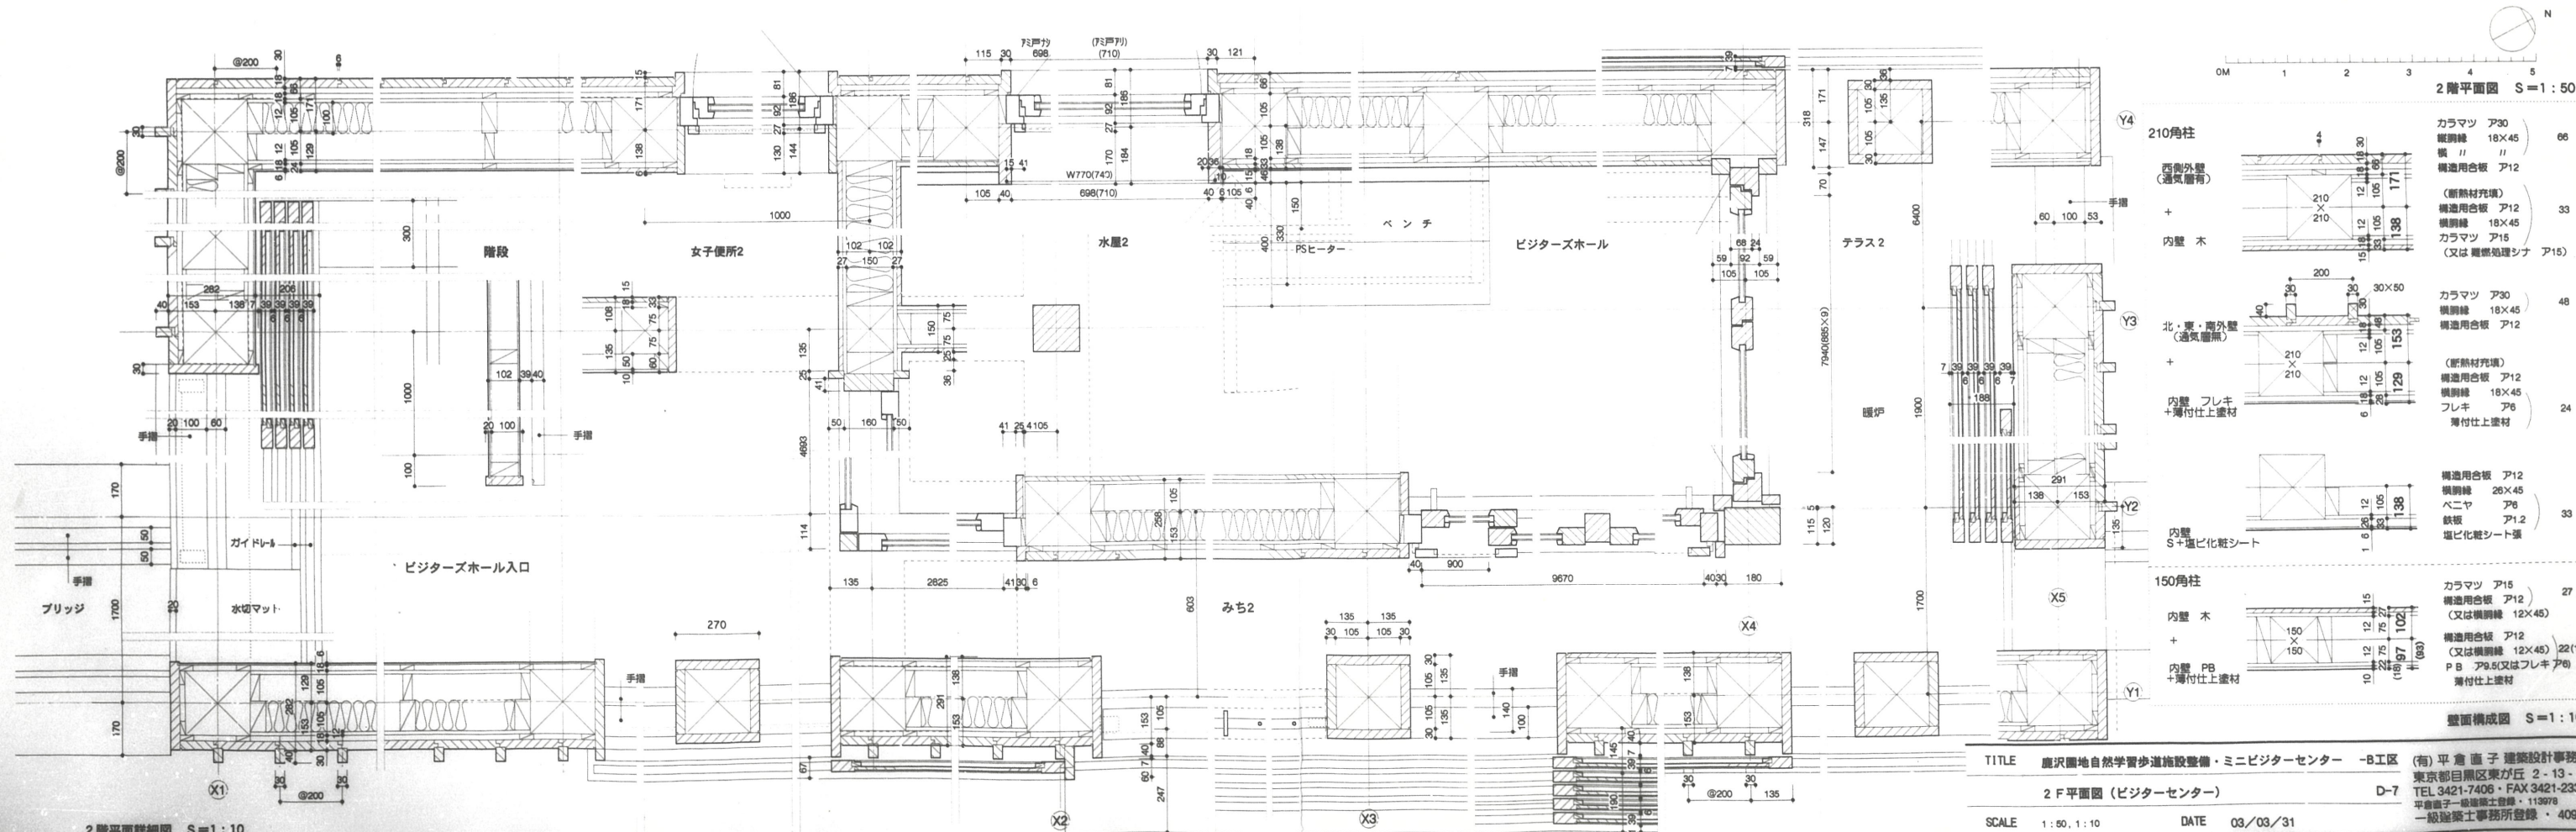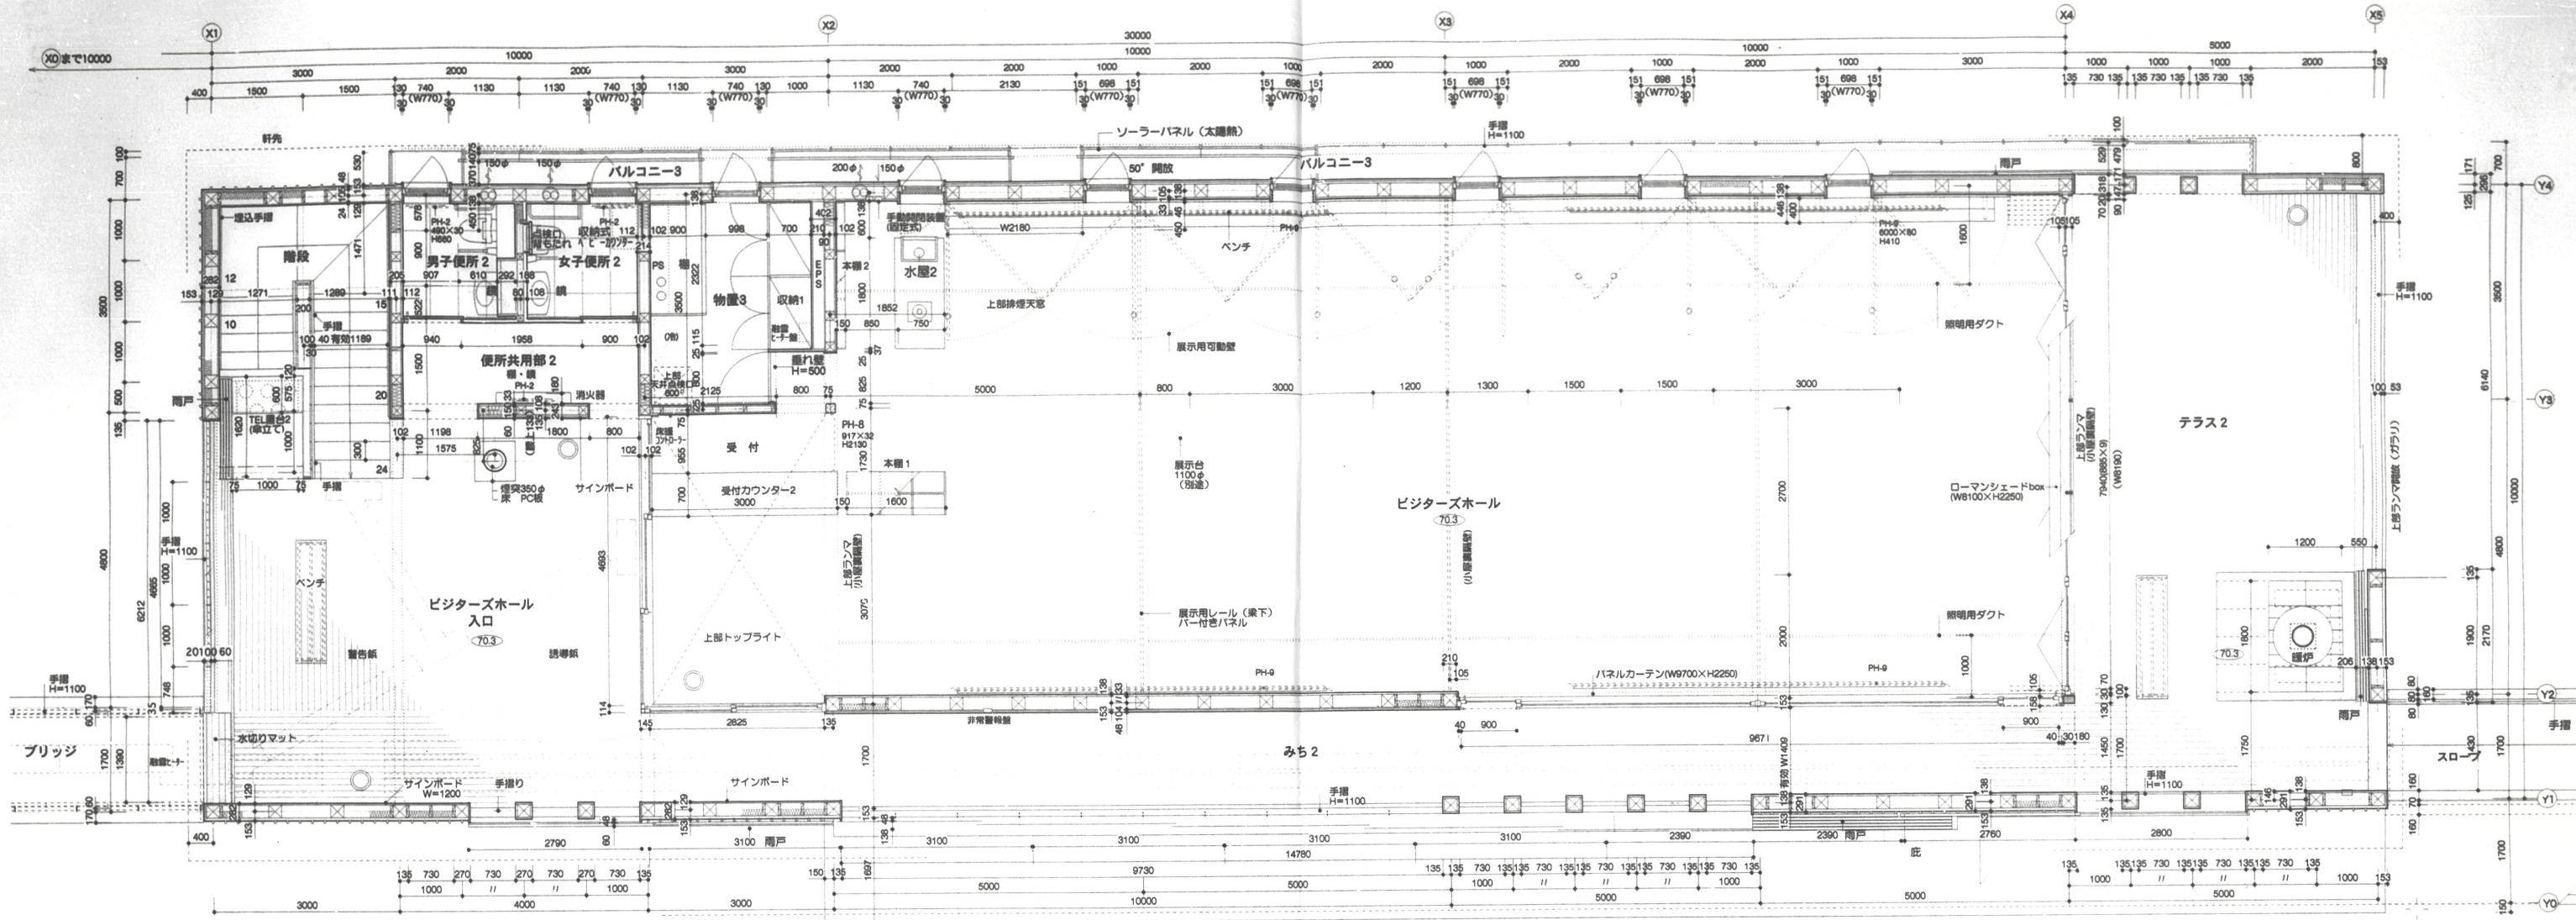

TITLE 鹿野園地自然学習歩道施設整備・ミニビジャーズセンター -B工区 (有) 平倉 直子 建築設計事務所
東京都目黒区東が丘 2-13-45
TEL 3421-7406・FAX 3421-2337
平倉直子一級建築士登録 113978
一般建築士事務所登録 40966






2F平面図 (ビジャーズセンター) D-7
SCALE 1:50, 1:10 DATE 03/03/31








2階平面図 S=1:50
2階平面詳細図 S=1:10







210角柱
西側外壁 (通気層有)
+
内壁 木
カラマツ A30
縦割線 18×45
構造用合板 A12
(断熱材充填)
構造用合板 A12
縦割線 18×45
カラマツ A15
(又は 難燃処理シナ A15)
66
33

150角柱
内壁 木
+
内壁 PB
+ 薄付仕上塗材
カラマツ A15
縦割線 12×45
(又は 縦割線 12×45)
構造用合板 A12
(又は 縦割線 12×45)
P.B. A9.5 (又は フレキ A6)
薄付仕上塗材
27
22(18)


断面構成図 S=1:10

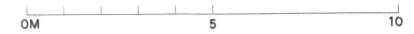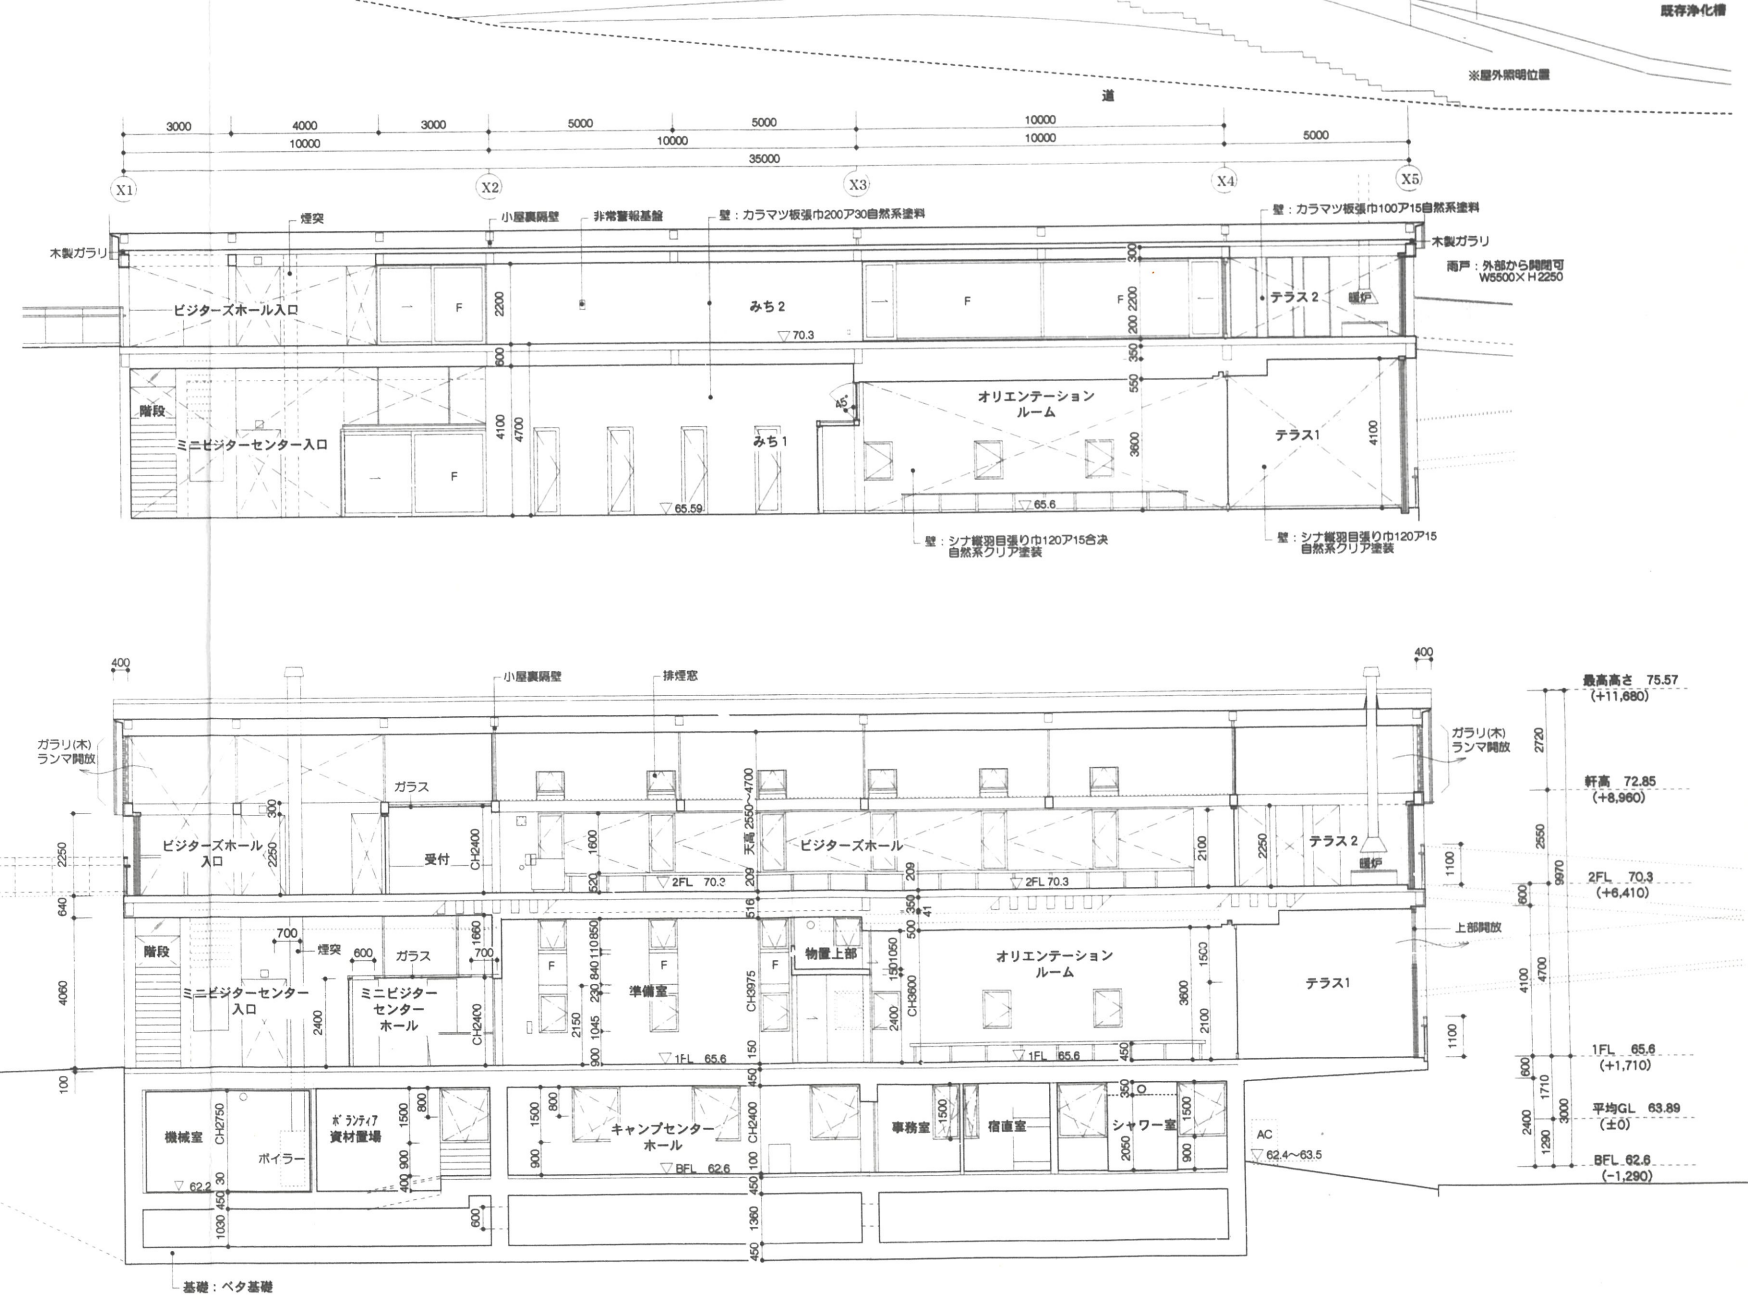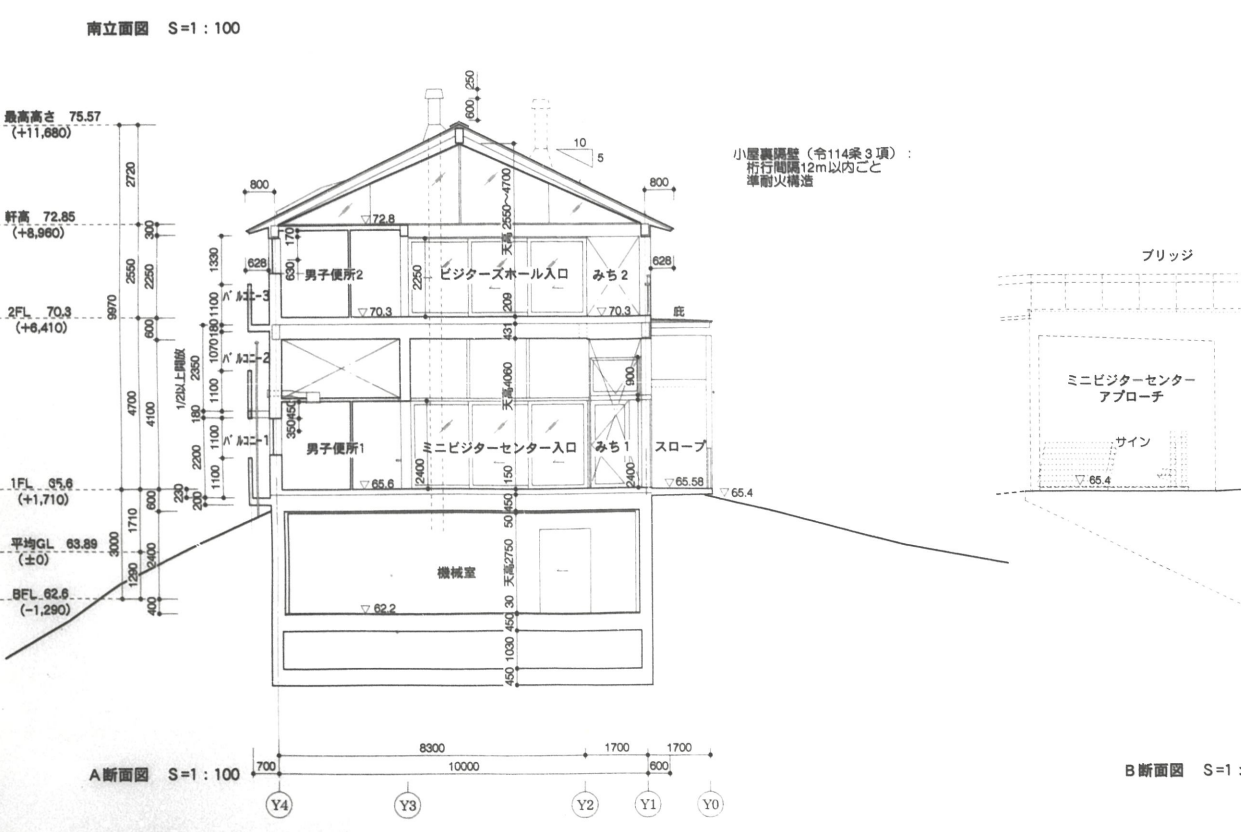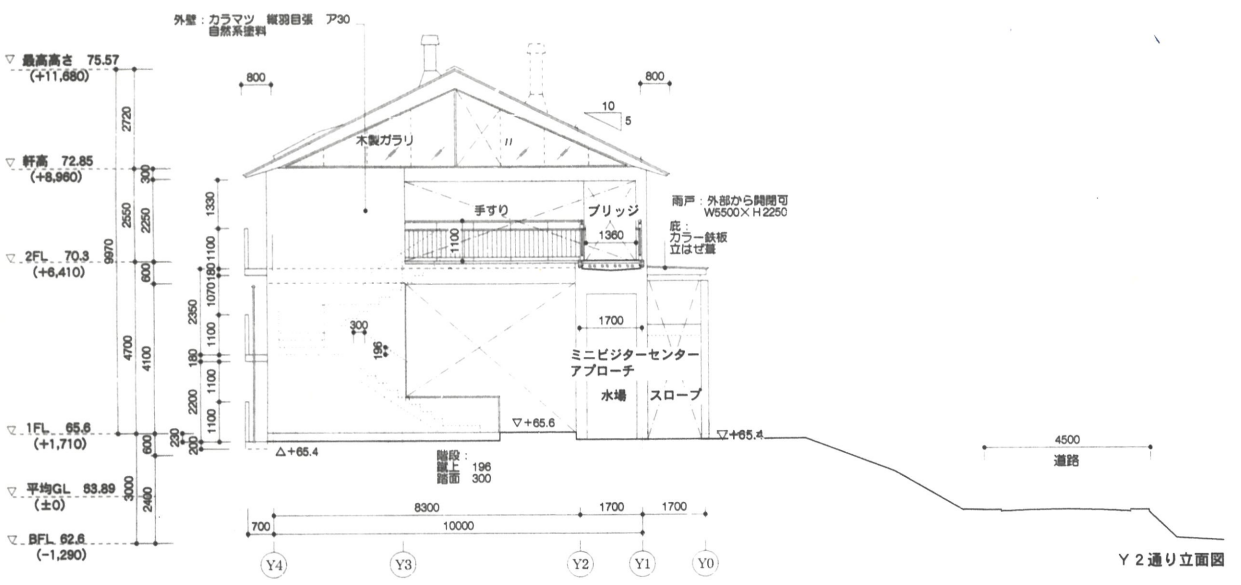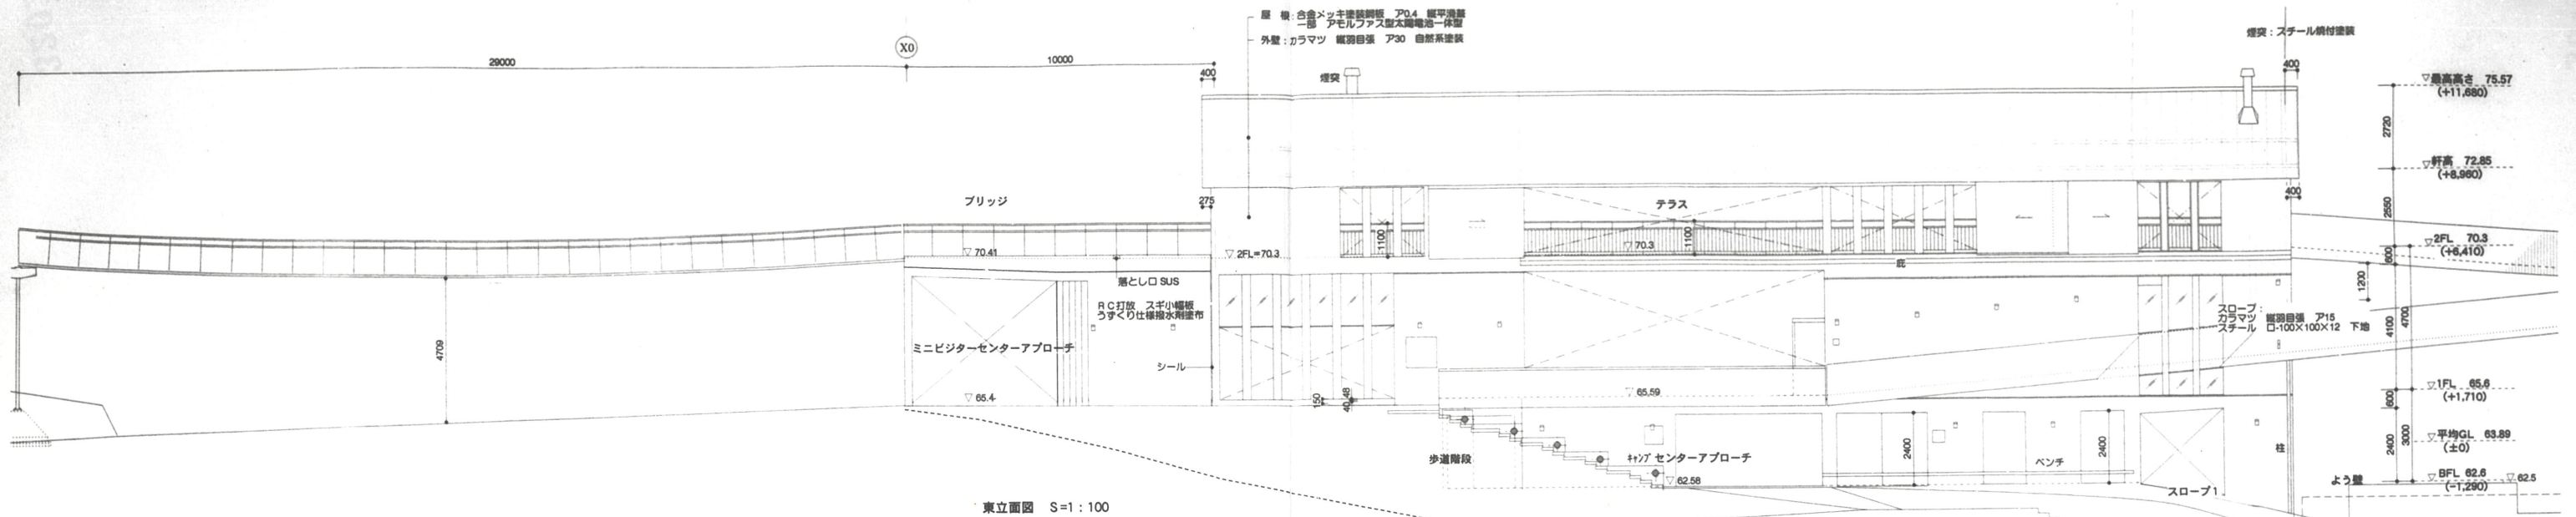

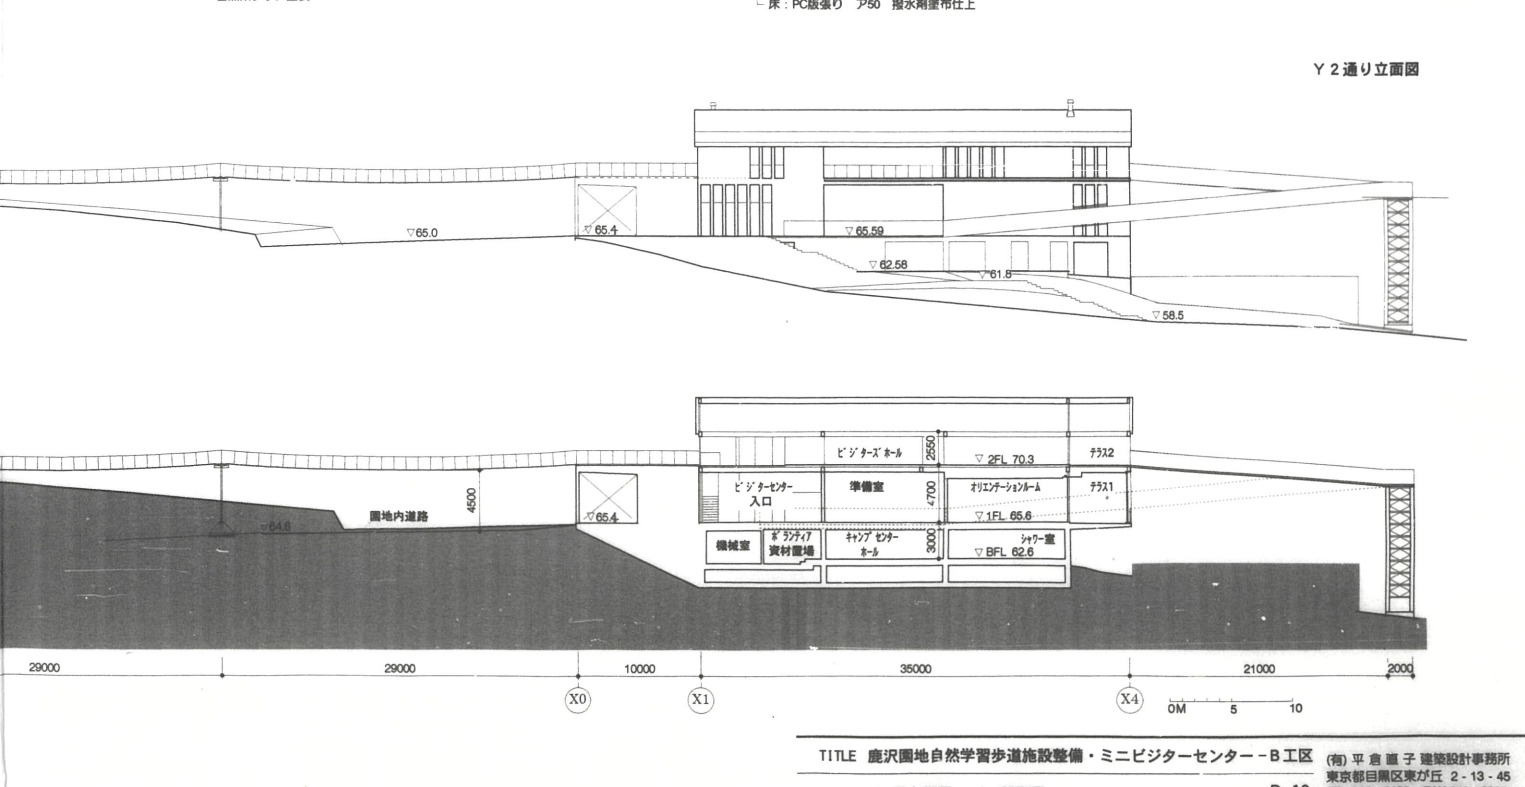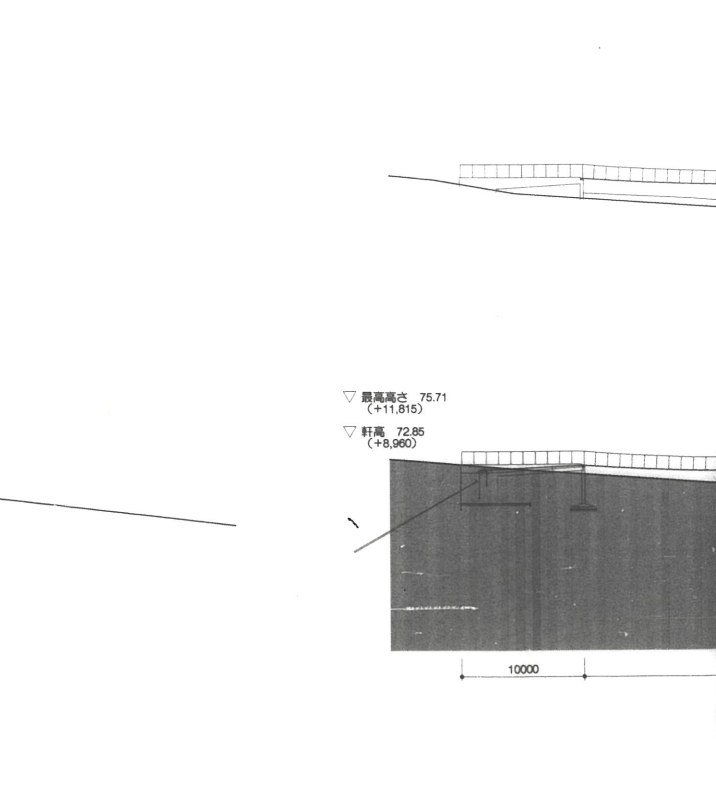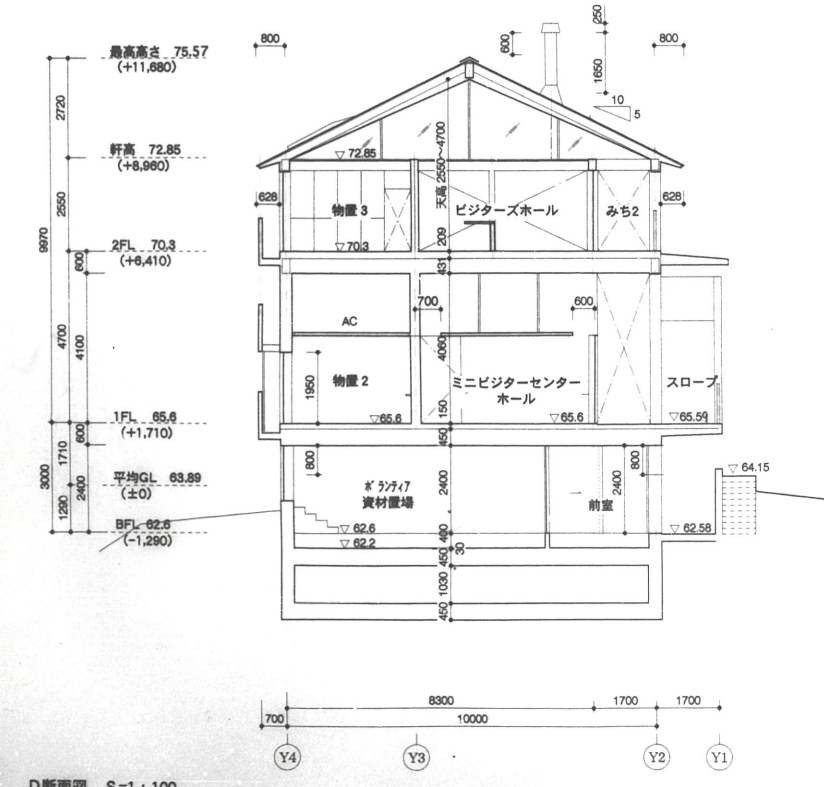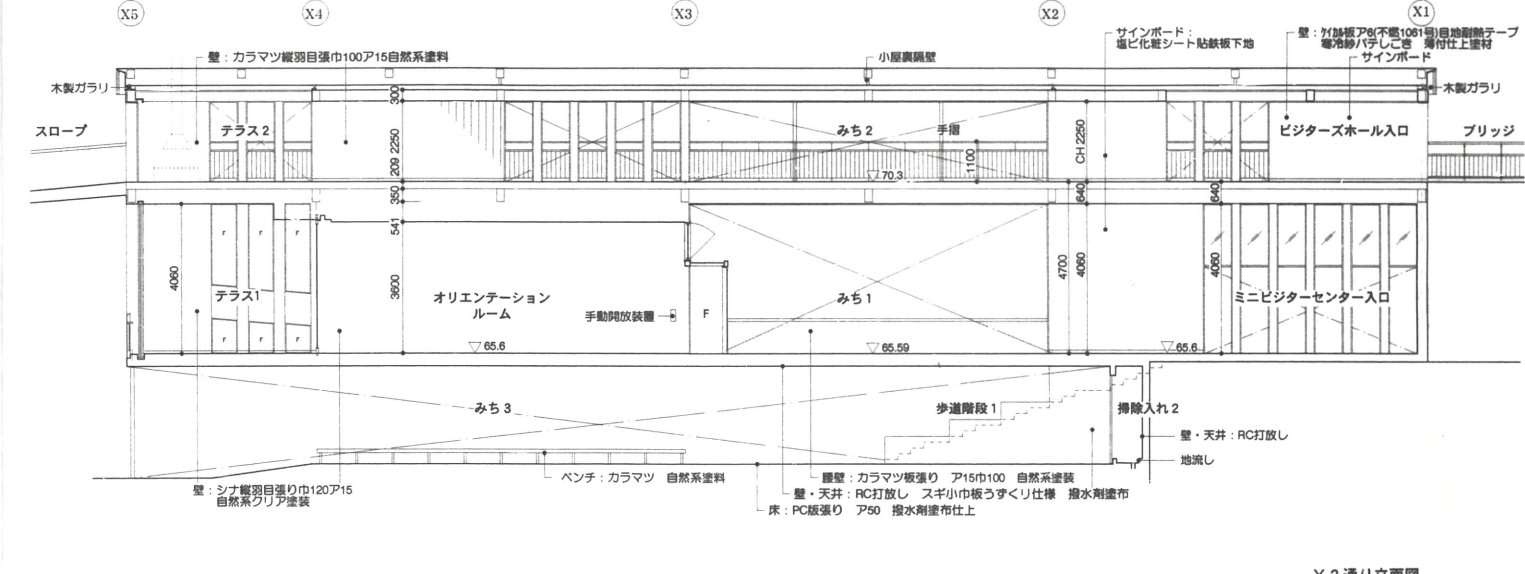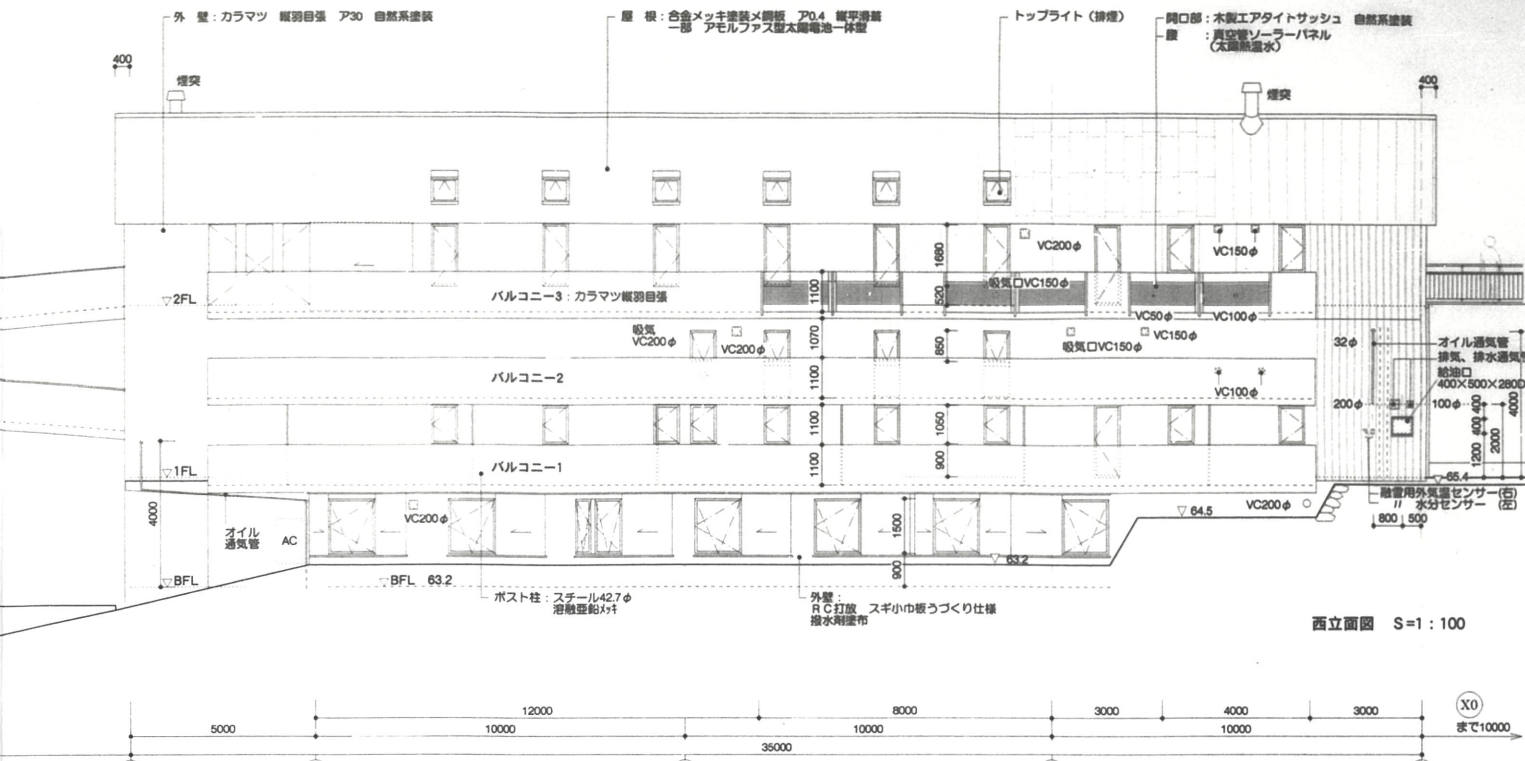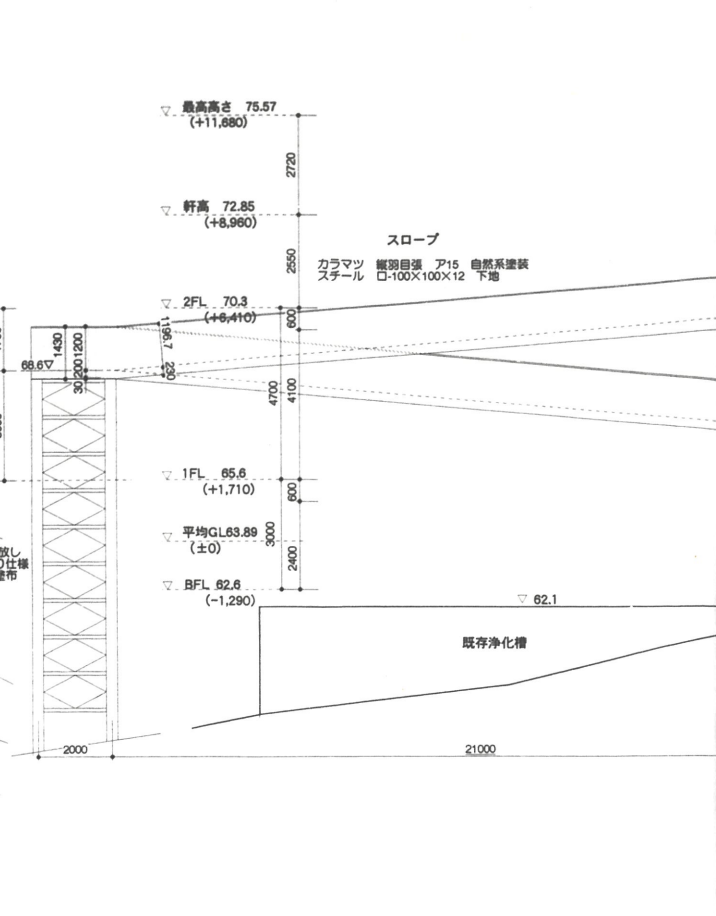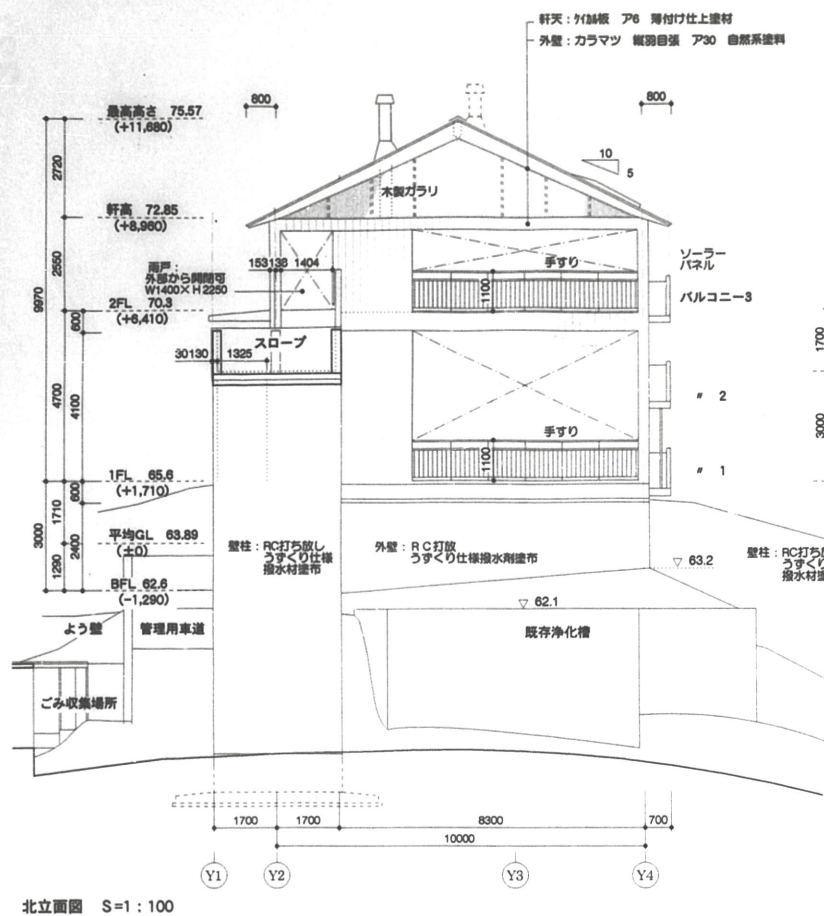


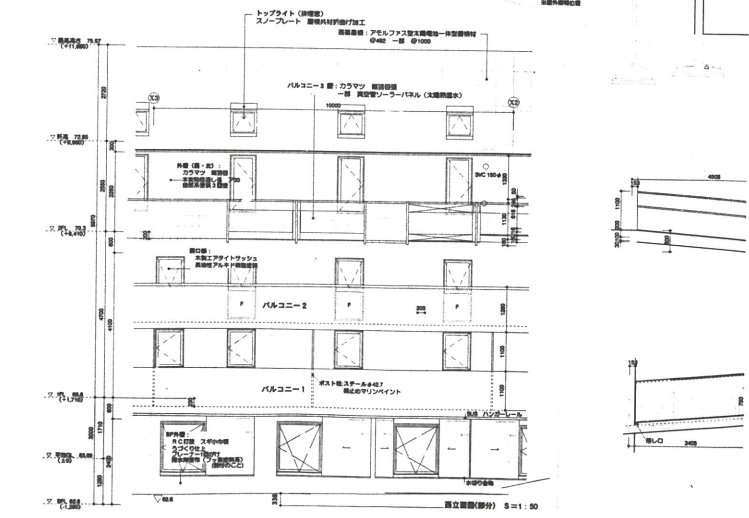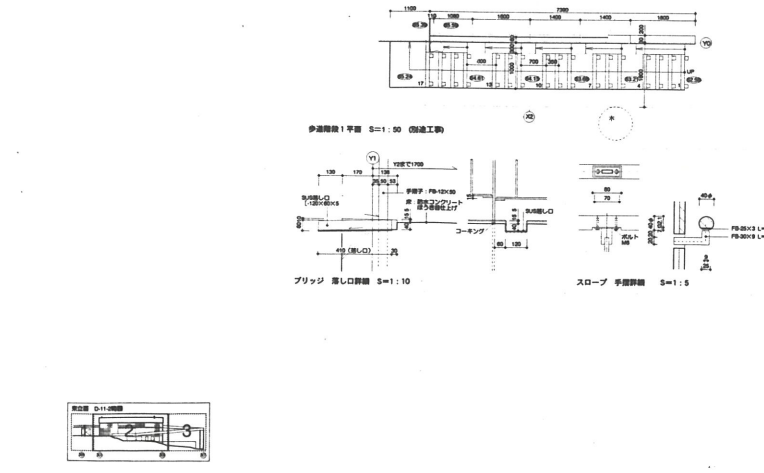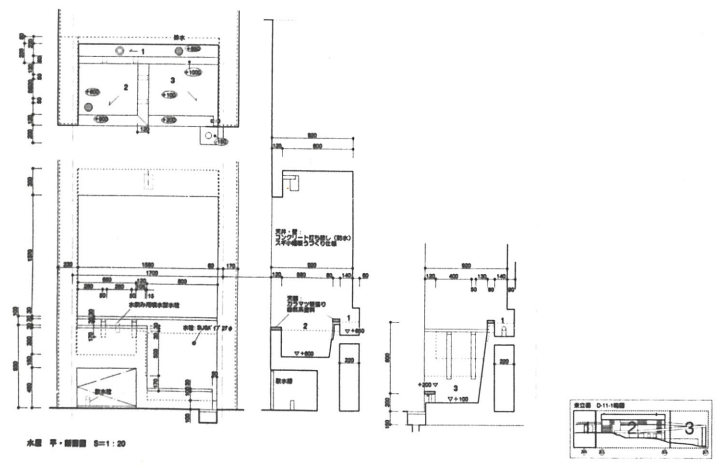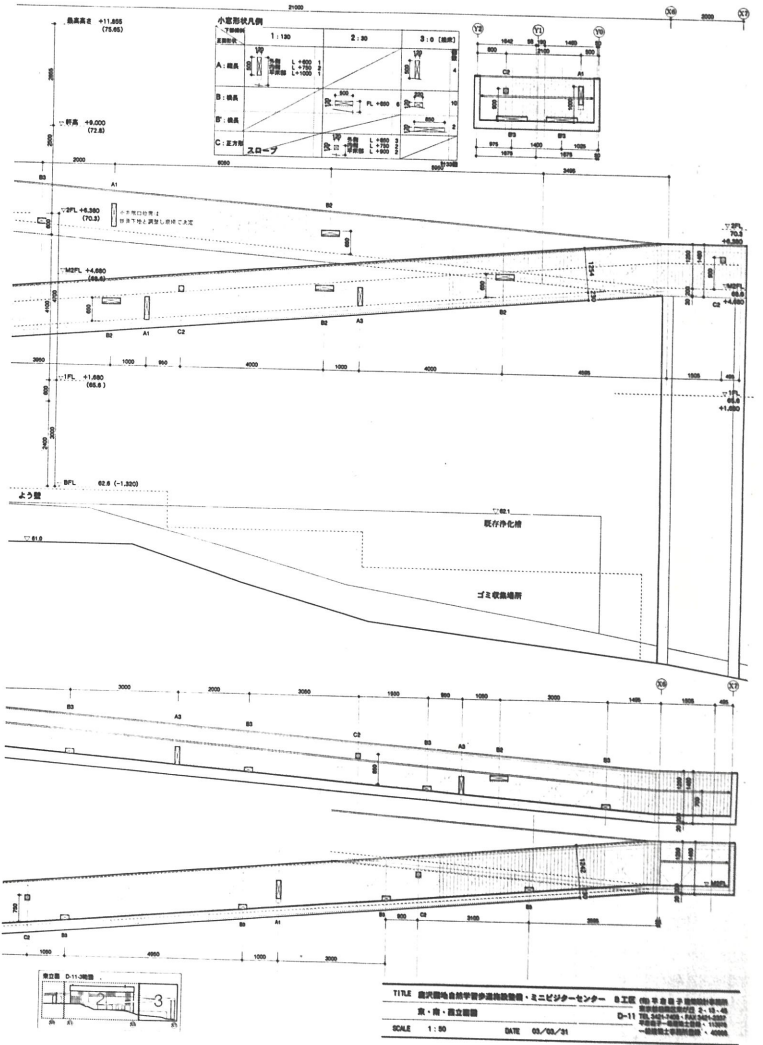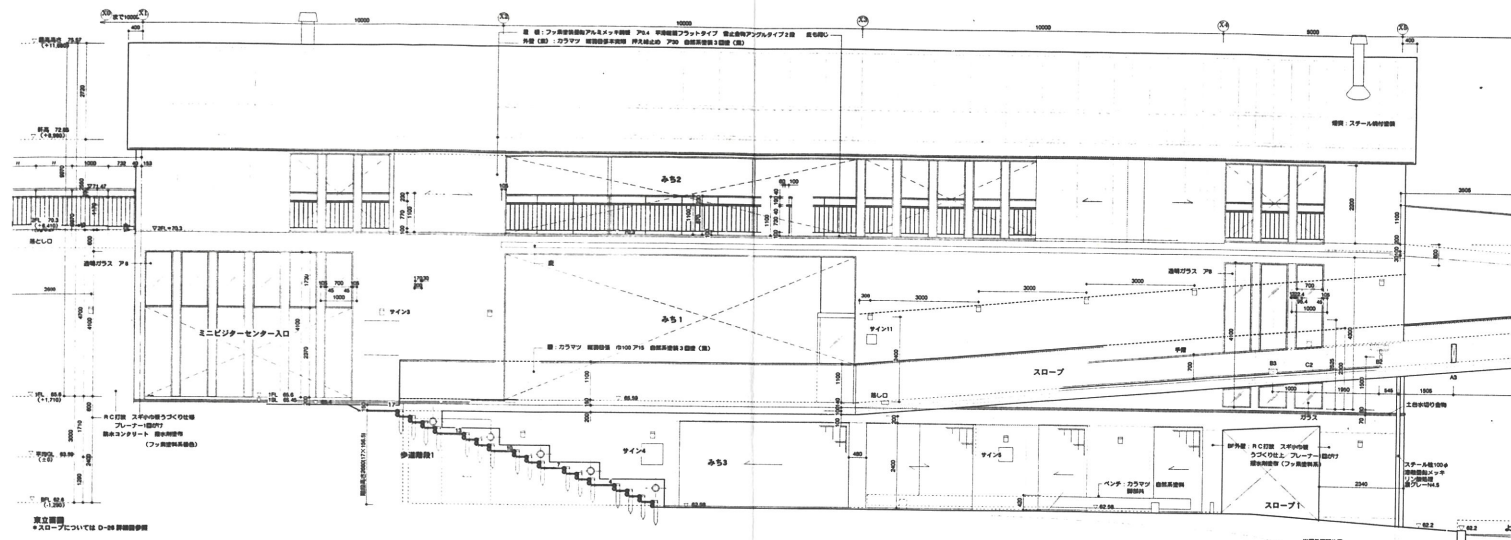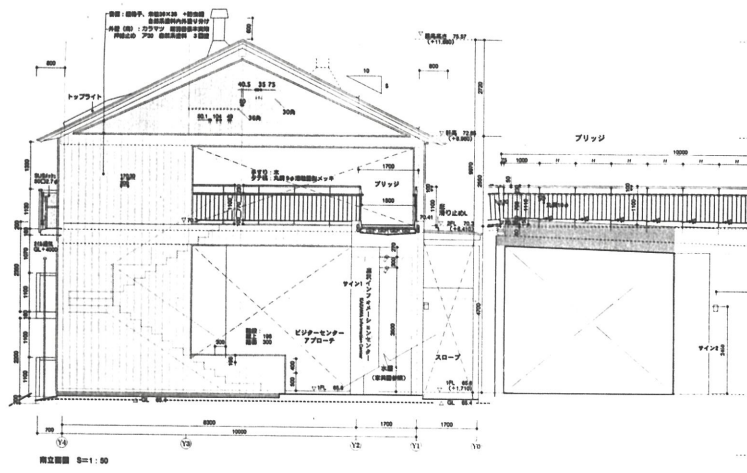
















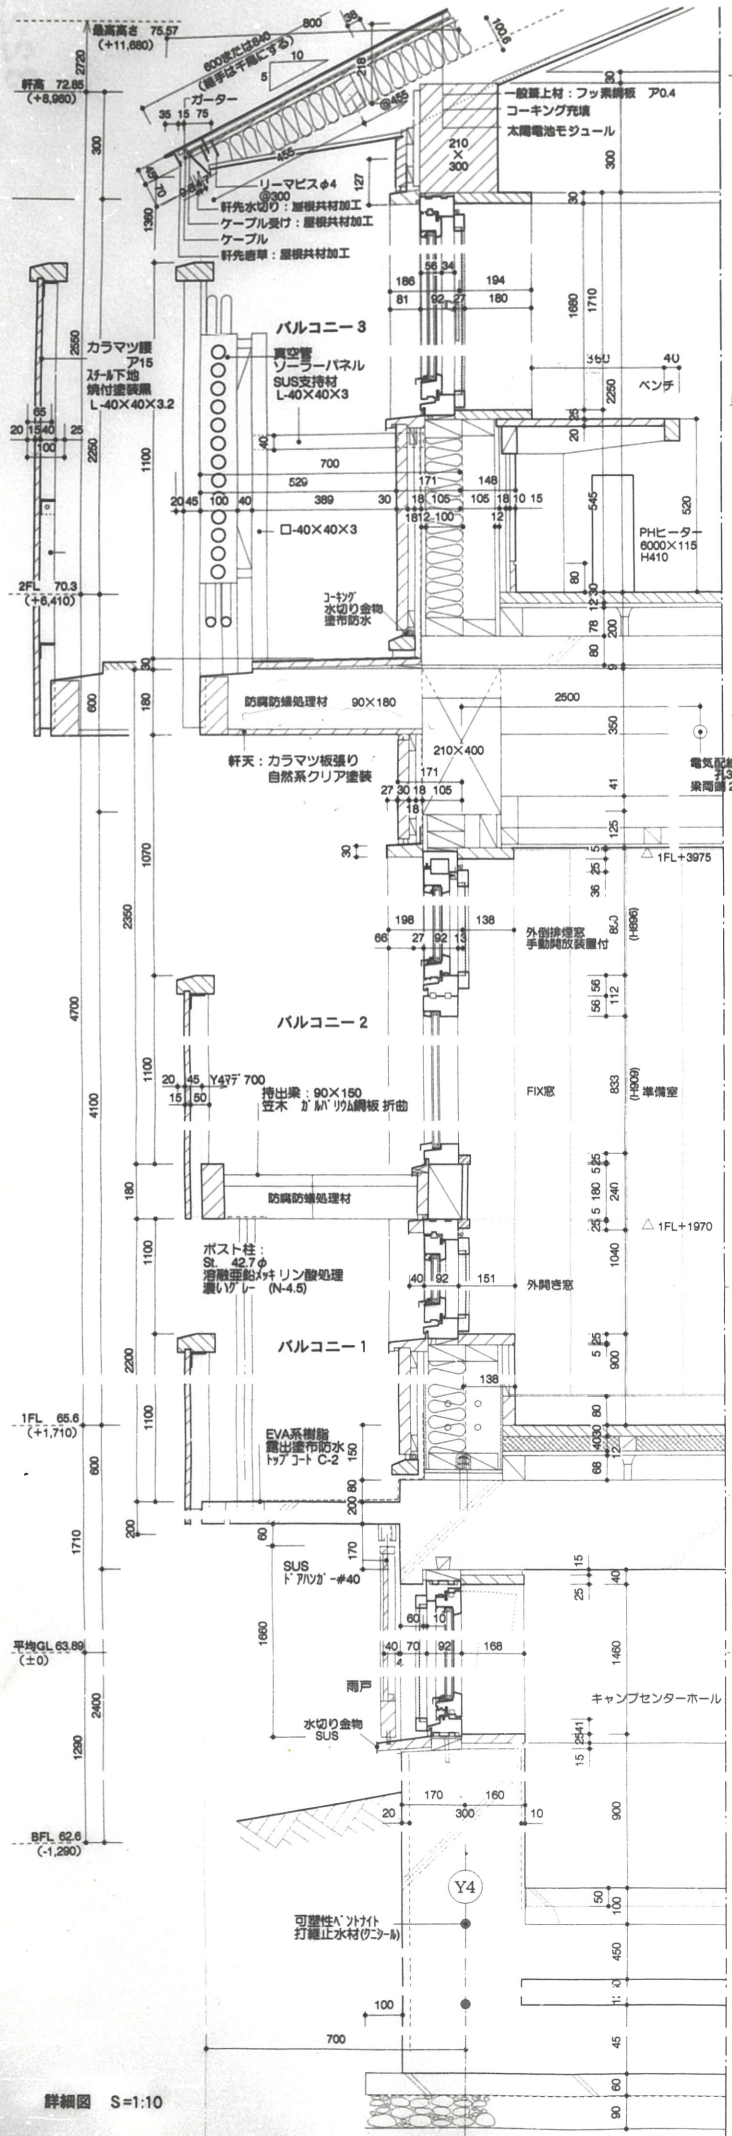


詳細図 S=1:10



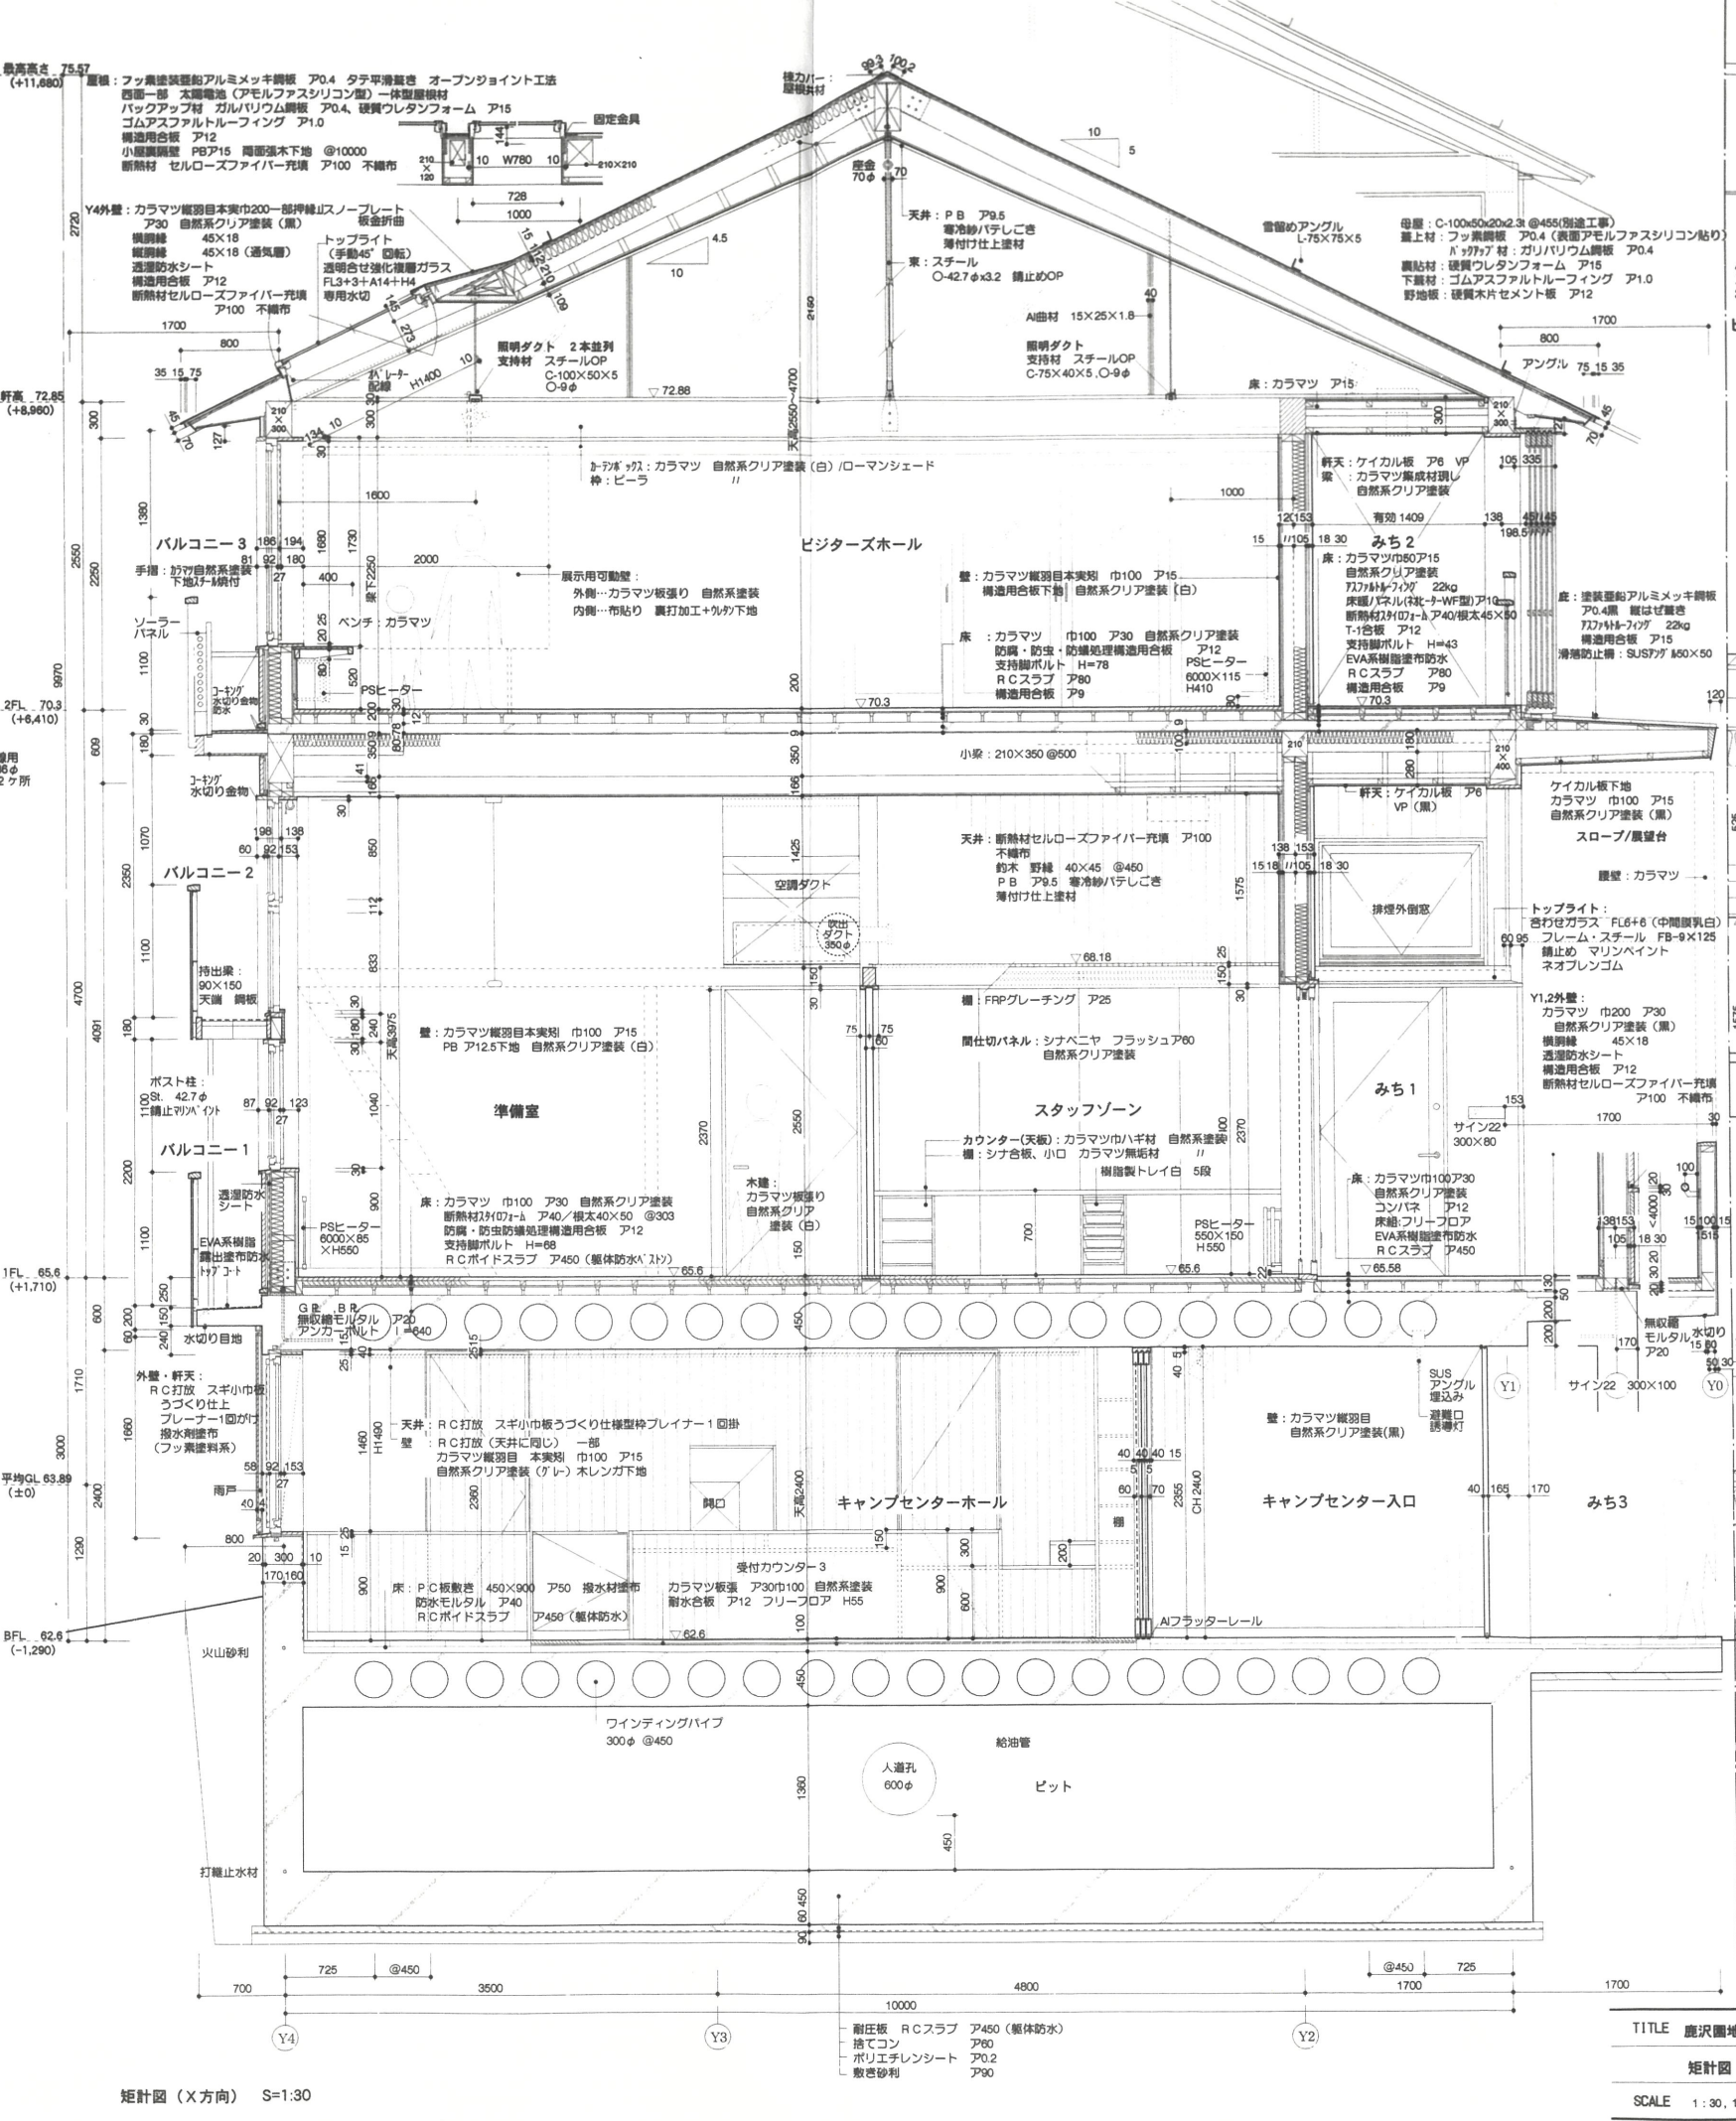


矩計図 (X方向) S=1:30

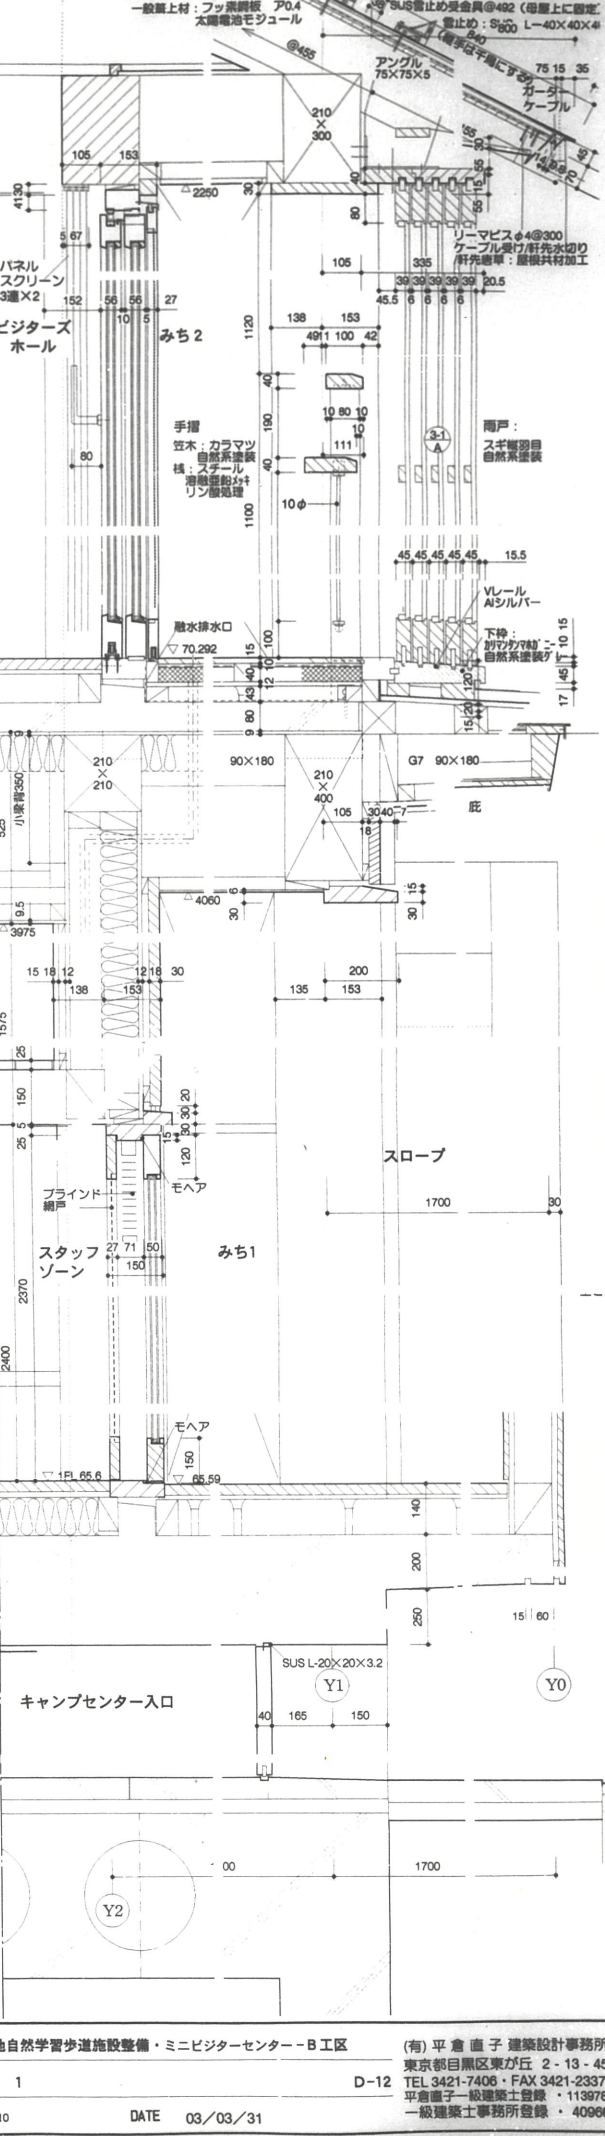

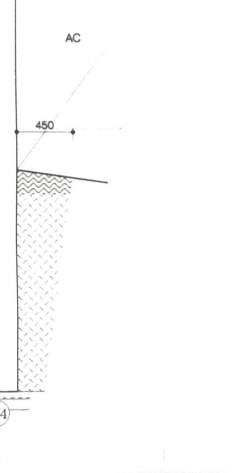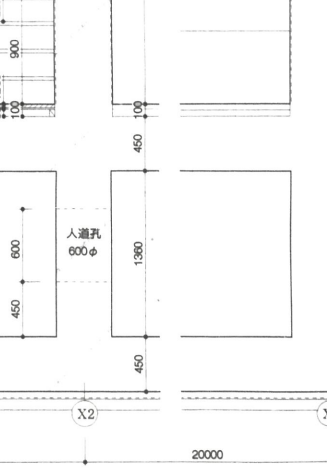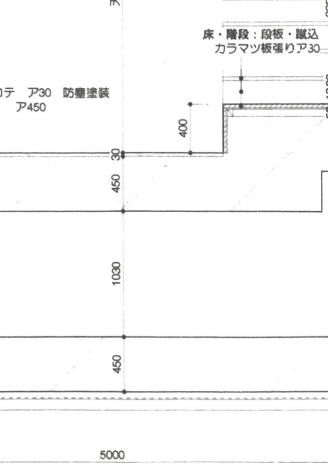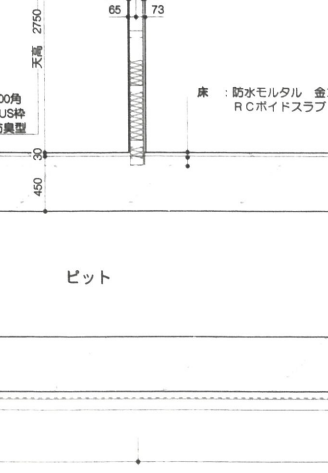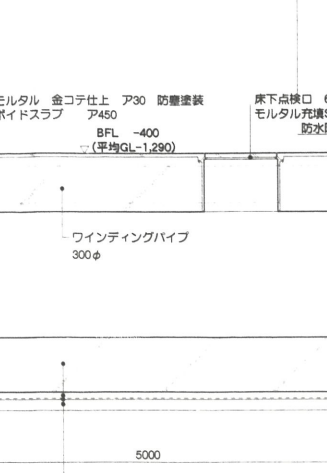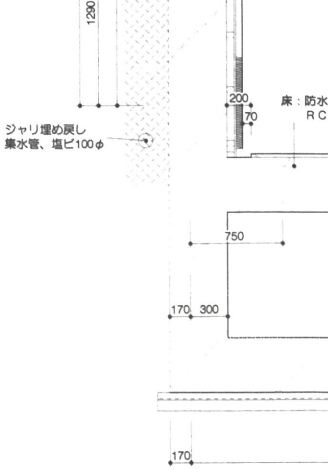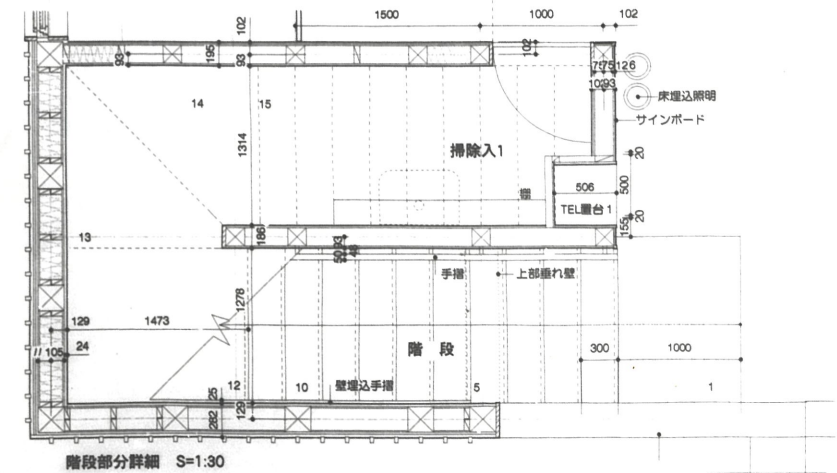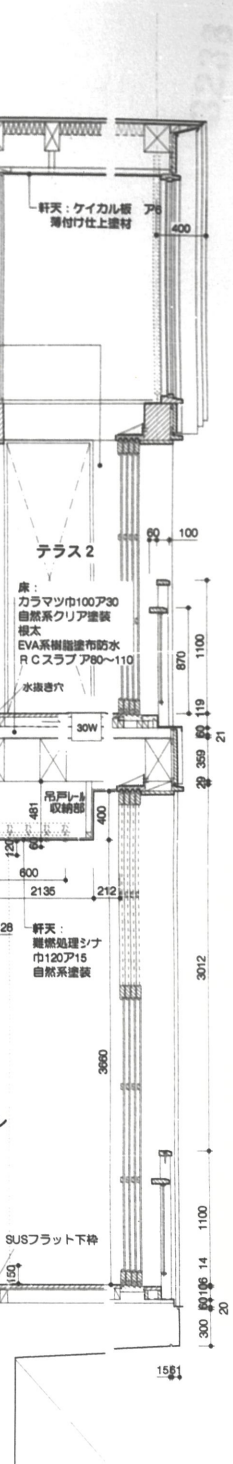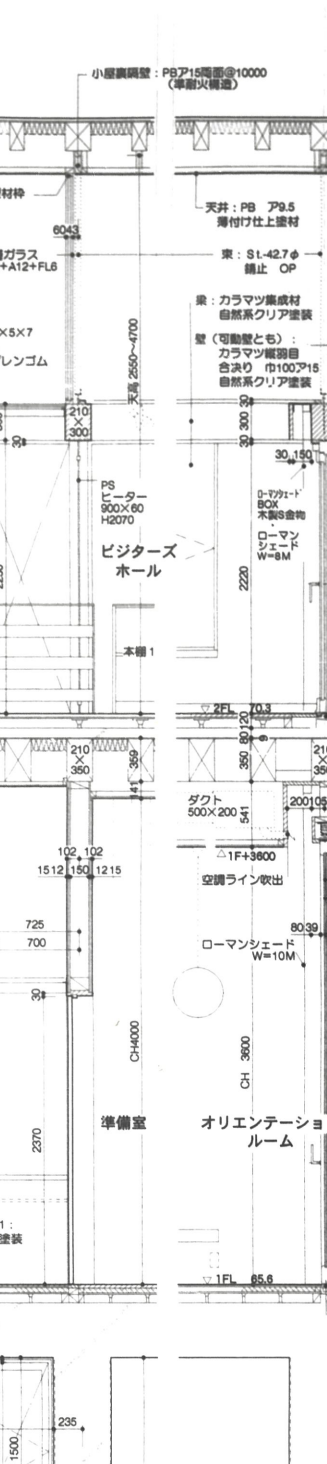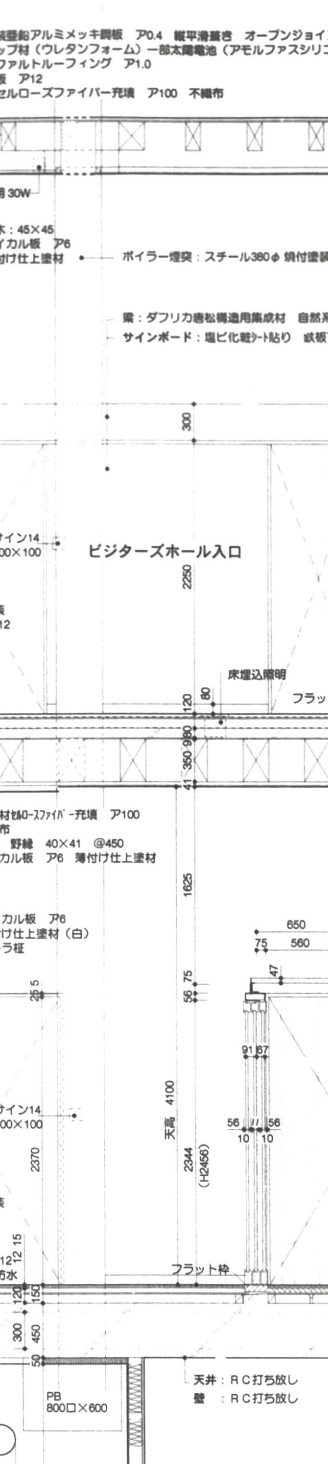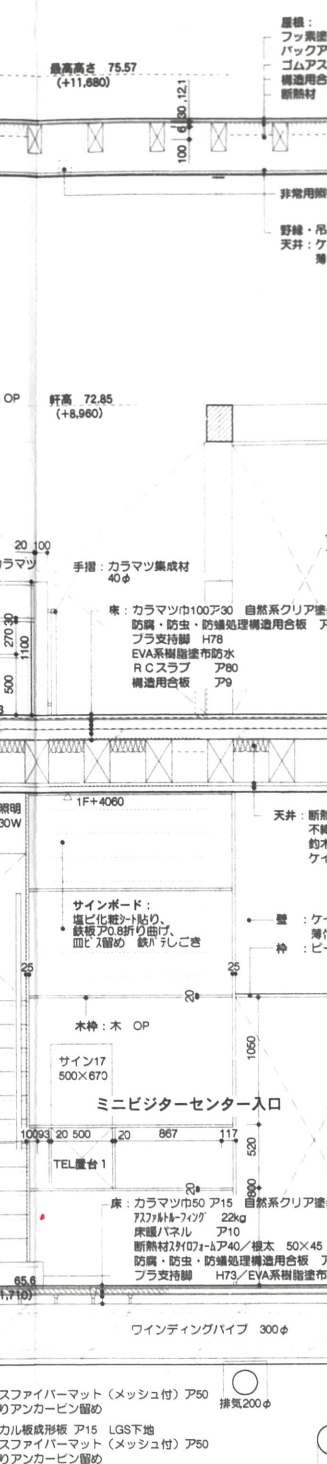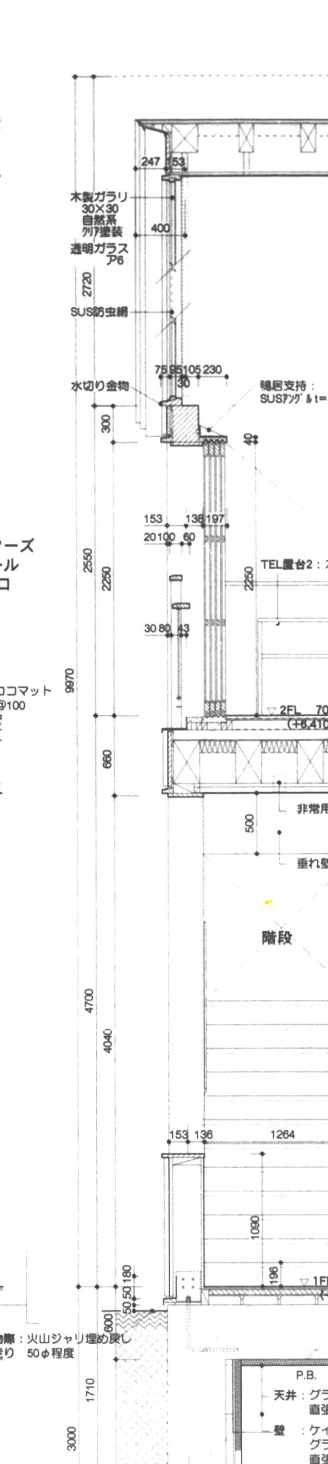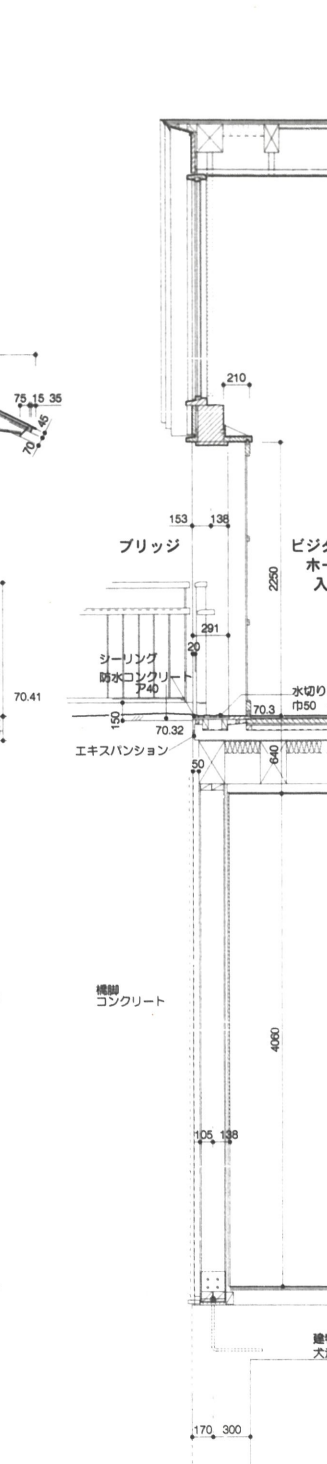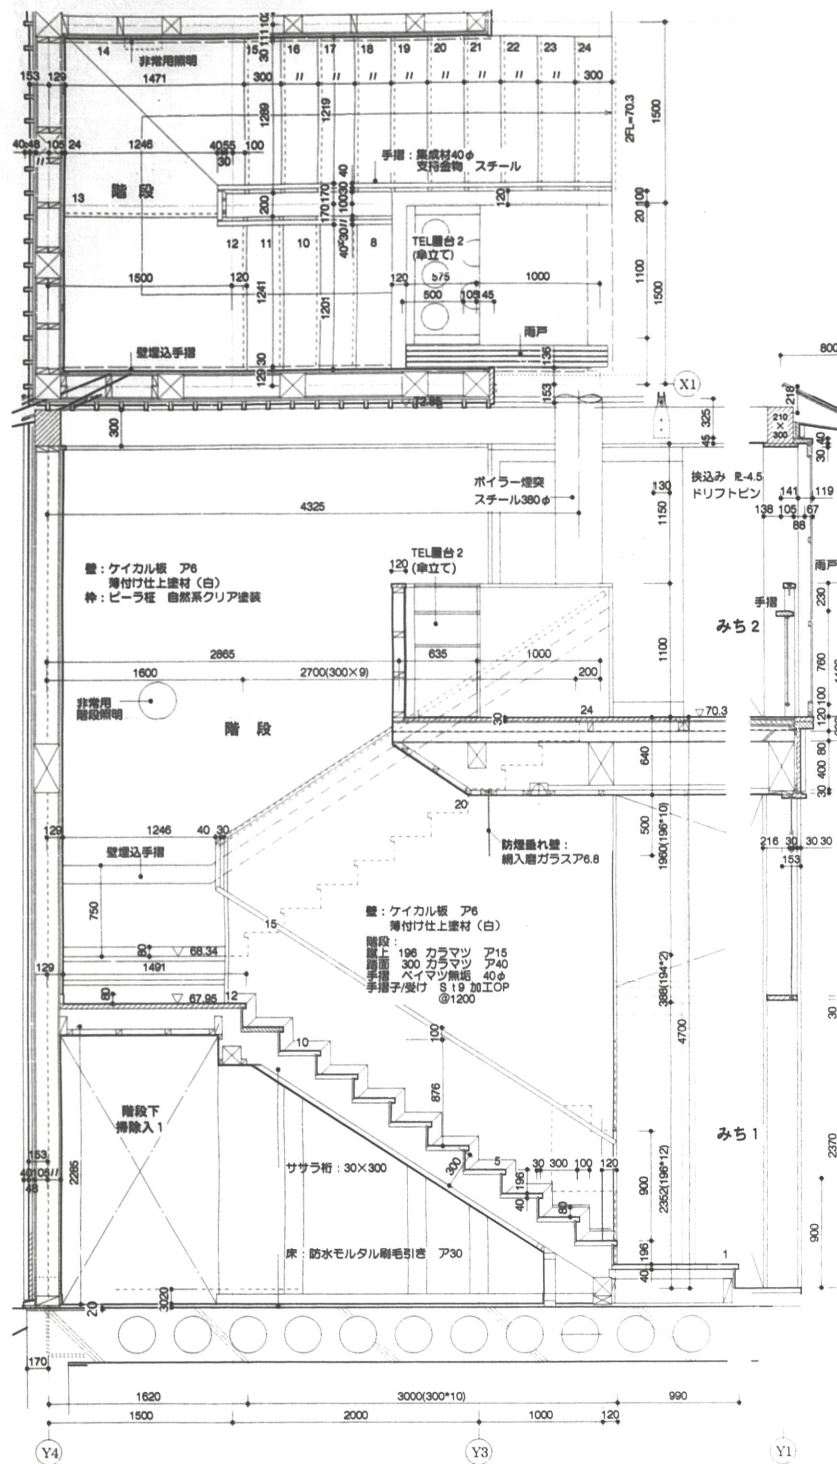

矩計図 (Y方向) S=1:30

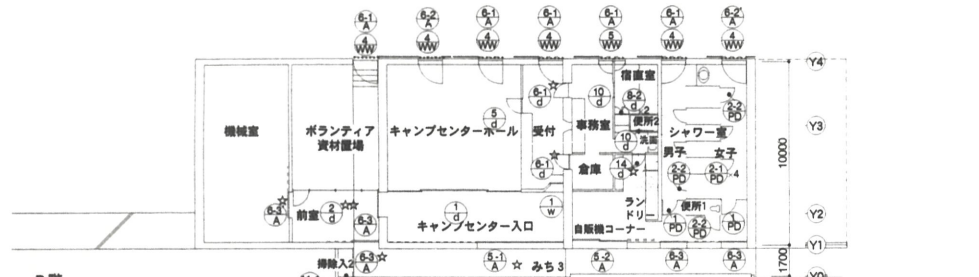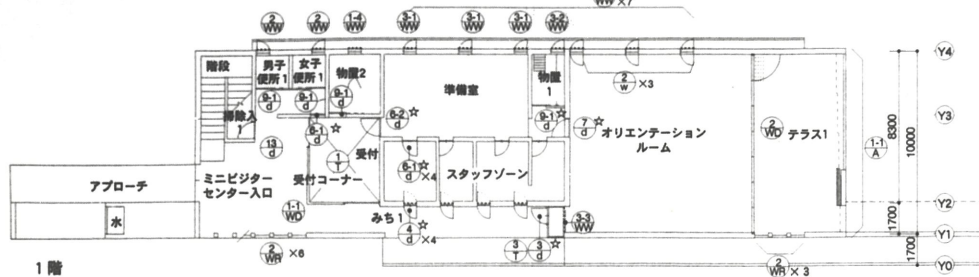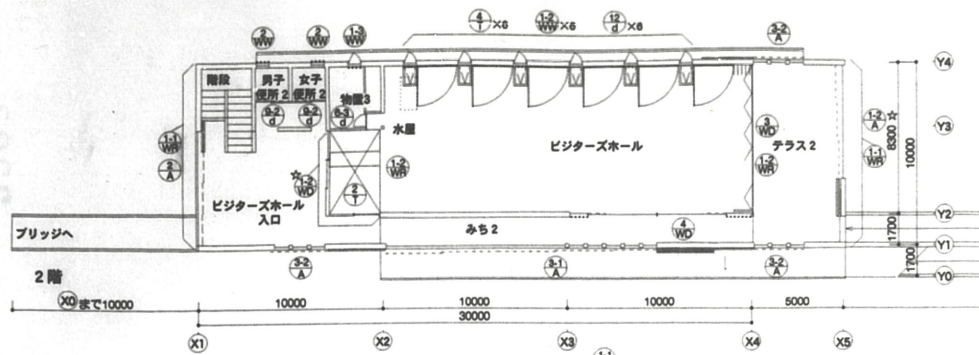


S=1:200

受付のところに設
木マドの標準仕様の内側からの
鍵以外に外へ開閉できるもの











■ キマド			

その他：ハンドルキー イノベーターセンター：電気BOX
浄化槽：プロアBOX
環境省受電：キュービクルBOX

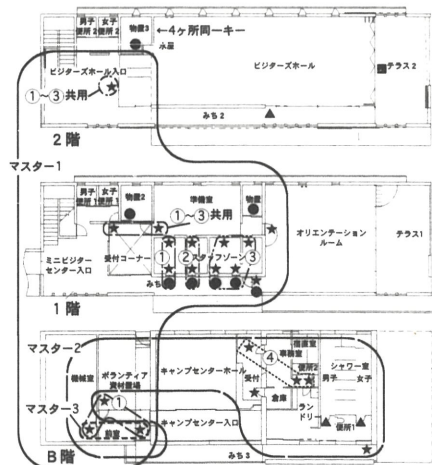

記号 使用箇所	1-1 WD ミニビショーズセンター入口	1-2 WD ビショーズホール入口	2 WD テラス 1
図	コーナー		
形式	FIX付片開折戸 7+2 (特共) 木製エアタイトサッシュ		6本引戸+開戸 (特共) 木製エアタイトサッシュ
数	1		1
見込	92		92
材料	ヘムロック 長油性アルキド樹脂塗装 (特とも 白)		ヘムロック 長油性アルキド樹脂塗装 (特とも 白)
ガラス	複層 FL5+A10+FL5		複層 FL6+A10+FL6
金物	シリンドラ/サムターン、錠 一式・・・12		金物一式、SUSフラット下枠一式
備考	木製フラット下枠		
記号 使用箇所	3 WD テラス 2	4 WD ビショーズホール	
図			
形式	引付内開折戸 7+2 (特共) 木製エアタイトサッシュ		FIX付片開折戸 (特共)
数	1		1
見込	92		92
材料	ヘムロック 長油性アルキド樹脂塗装 (特とも 白)		ヘムロック 長油性アルキド樹脂塗装 (特とも 白)
ガラス	複層 FL5+A10+FL5		複層 FL5+A10+FL5、FL8+A10+FL6
金物	金物一式 SUSフラット下枠		金物一式 木製フラット下枠一式
備考			木製エアタイトサッシュ 木製アミ戸SUS網×2ヶ所

記号 使用箇所	1-1 WW 物置1 準備室 お17ナカカナル	2 WW 2階男子、女子 1階男子、女子	3-1 WW 準備室	3-2 WW 物置1	4 WW シャワー室男子、女子	5 WW 事務室/倉庫	1-1 WR ビショーズホール入口、テラス2	1-2 WR ビショーズホール	2 WR ミニビショーズセンター入口	テラス1
図	1-2 WW ビショーズホール 1-3 WW 物置3 1-4 WW 物置2									
形式	内開/外開 (特共)	内開窓 (特共)	手動ハート内蔵押窓 (外開) +FIX (特共)	手動オペレーター内蔵押窓 (外開) +FIX (特共)	内開内窓 (ドレーキップ) 特共	内開内窓 (ドレーキップ) 特共	1-ガラリ欄間 (ホール入り口はガラス含む) 2-FIXガラス欄間		FIXランマ	
数	1-1×7, 1-2×6, 1-3×1, 1-4×1	4	3	各1	6	1	各2		ボーテ6連、テラス1 3連	
見込	92	同左	同左	同左	同左	同左	同左		見込み/36	
材料	カボール/黒+ヘムロック/白 複層 FL4+A12+FL4-1.2 複層 FL4+A12+FL4-1.2 複層 FL4+A12+FL4-1.2	同左	同左	同左	同左	同左	同左		材料/カラマツ 自然系クリア塗装 (無色)	
ガラス	複層 FL4+A12+FL4-1.2 複層 FL4+A12+FL4-1.2 複層 FL4+A12+FL4-1.2	複層 FL4+A12+FL4-1	複層 FL4+A12+FL4-1	複層 FL4+A12+FL4-1	複層 FL4+A12+FL4-1	複層 FL4+A12+FL4-1	複層 FL4+A12+FL4-1			
金物	一式 木製アミ戸/1-7.2.3, 3-1.4-1 一式 SUS網 SUSフラット下枠	一式 アミ戸 SUS網	一式 アミ戸 SUS網	一式 アミ戸 SUS網	一式 アミ戸 SUS網	一式 アミ戸 SUS網	一式 アミ戸 SUS網			
備考	50" ストップ SUSフラット下枠									

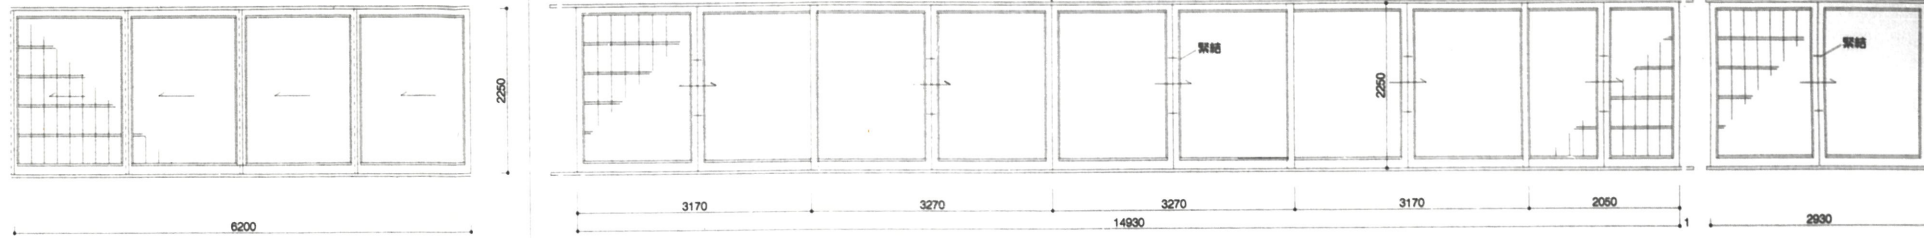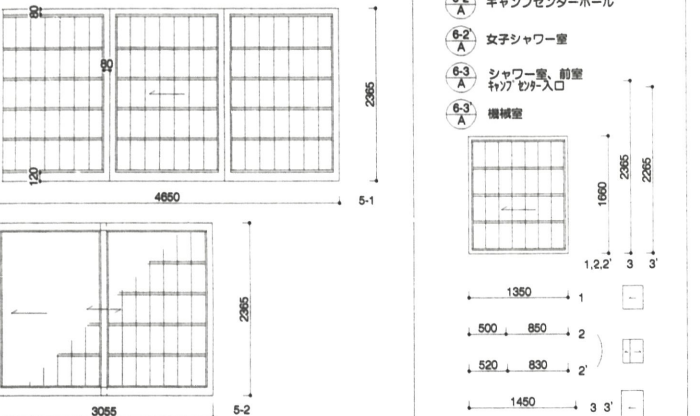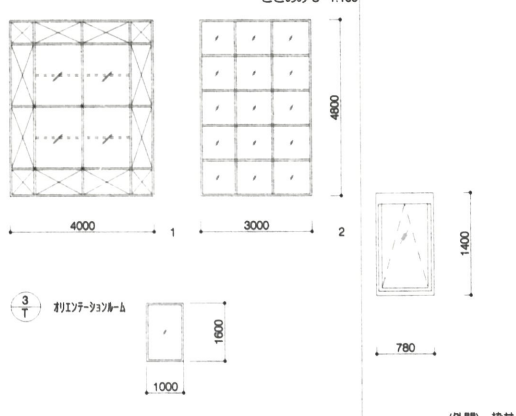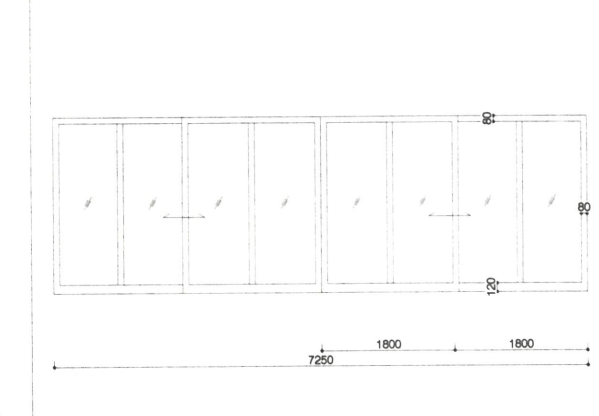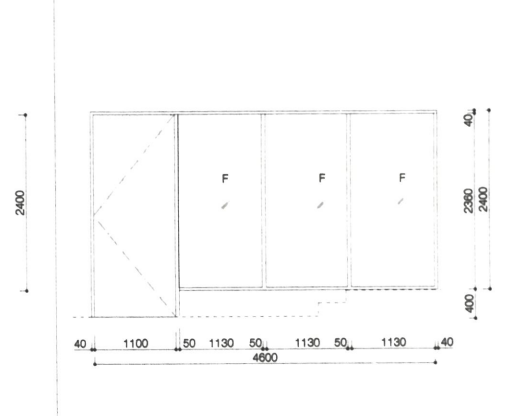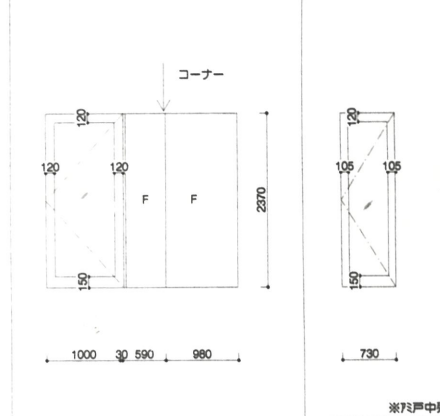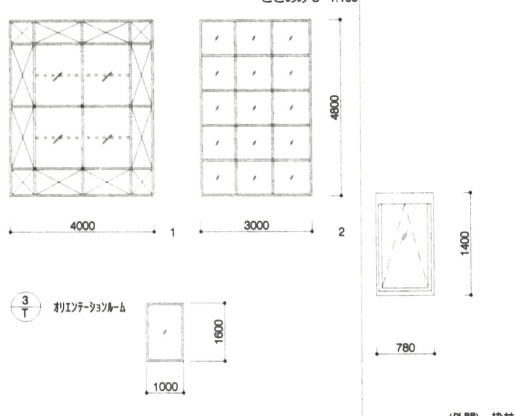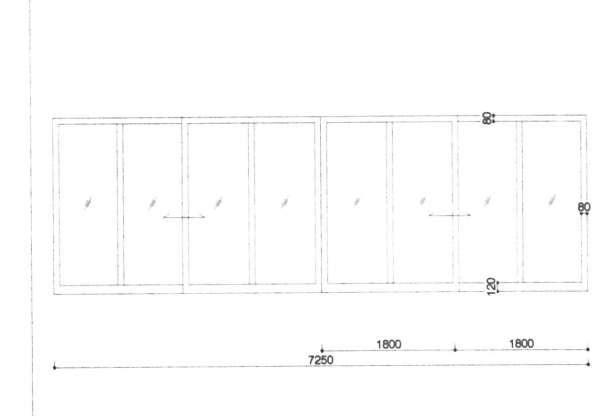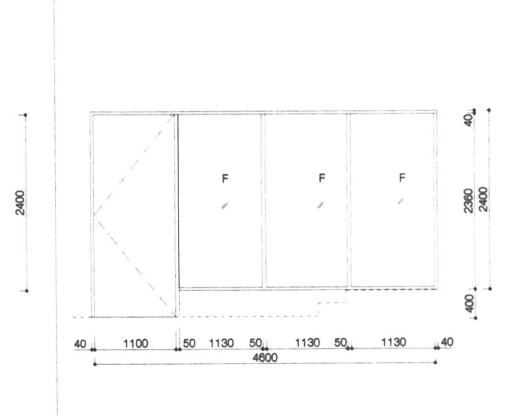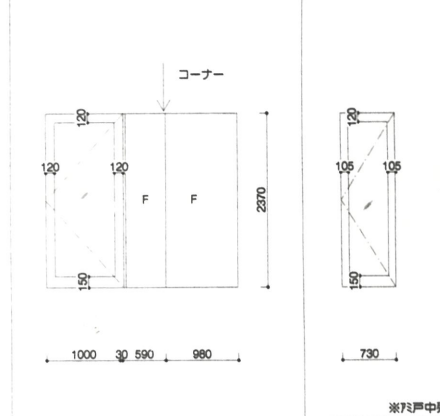図面	1-1 テラス1	1-2 テラス2	3-1 みち2	3-2 テラス2 ビジターズホール入口						
	1-1 ×1ヶ所	1-2 ×1ヶ所	3-1 ×1ヶ所	3-2 ×3ヶ所						
										
	形式 片引き戸		形式 片引き戸							
	数量 各1 (3本+1本)		数量 3-1×1 (5本)							

TITLE 鹿沢園地自然学習歩道施設整備・ミニビジターセンター -B区

図面表 (2)

D-23

SCALE 1:50

DATE 03/03/31

(有) 平倉直子建築設計事務所
東京都目黒区東が丘 2-13-45
TEL 3421-7406・FAX 3421-2337
平倉直子一級建築士登録・113978
一級建築士事務所登録・40966

