


令和7年度(補正繰越)鹿沢インフォメーションセンター
空調設備等改修実施設計業務
設 計 図

■ 図面リスト			
No.	図面名称	縮尺 (A-1)	縮尺 (A-3)
KA-01-01	特記仕様書(その1)	-/-	-/-
KA-01-02	特記仕様書(その2)	-/-	-/-
KA-02	案内図・配置図	1/250	1/500
KA-03	既存各階平面図	1/100	1/200
KA-04	展示室 撤去平面図	1/100	1/200
KA-05	展示室 改修平面図	1/100	1/200
KA-06	受付カウンター周り改修図	1/20	1/40
KA-07	改修立面図	1/100	1/200
KA-08	既存建具撤去詳細図	1/5. 25	1/10. 50
KA-09	改修建具詳細図	1/5. 25	1/10. 50
E-01	電気設備特記仕様書	-/-	-/-
E-02	空調電源設備 2 階配線図	1/50	1/100
M-01	空調設備 特記仕様書	-/-	-/-
M-02	空調設備 B階平面図	1/50	1/100
M-03	空調設備 1階平面図	1/50	1/100
M-04	空調設備 2階平面図	1/50	1/100

環境省 中部環境局 信越自然環境事務所


工事名称	令和7年度(補正繰越) 鹿沢インフォメーションセンター空調設備等改修工事				工事年度	令和 8 年度	
工事場所	群馬県吾妻郡嬬恋村田代2 1 3 4				公園名称	上信越高原国立公園	
発注機関	環境省 中部環境局 信越自然環境事務所						
審 査	課長	補佐	専門官	担当者	設計者	名 称	(株)クリーク・アンド・リバー社 一級建築士事務所
						資格者氏名	高橋 幸子 /一級建築士第340907号
						登録番号	東京都知事登録 第61790号
						所在地	東京都港区新橋4丁目1番1号

[illegible]



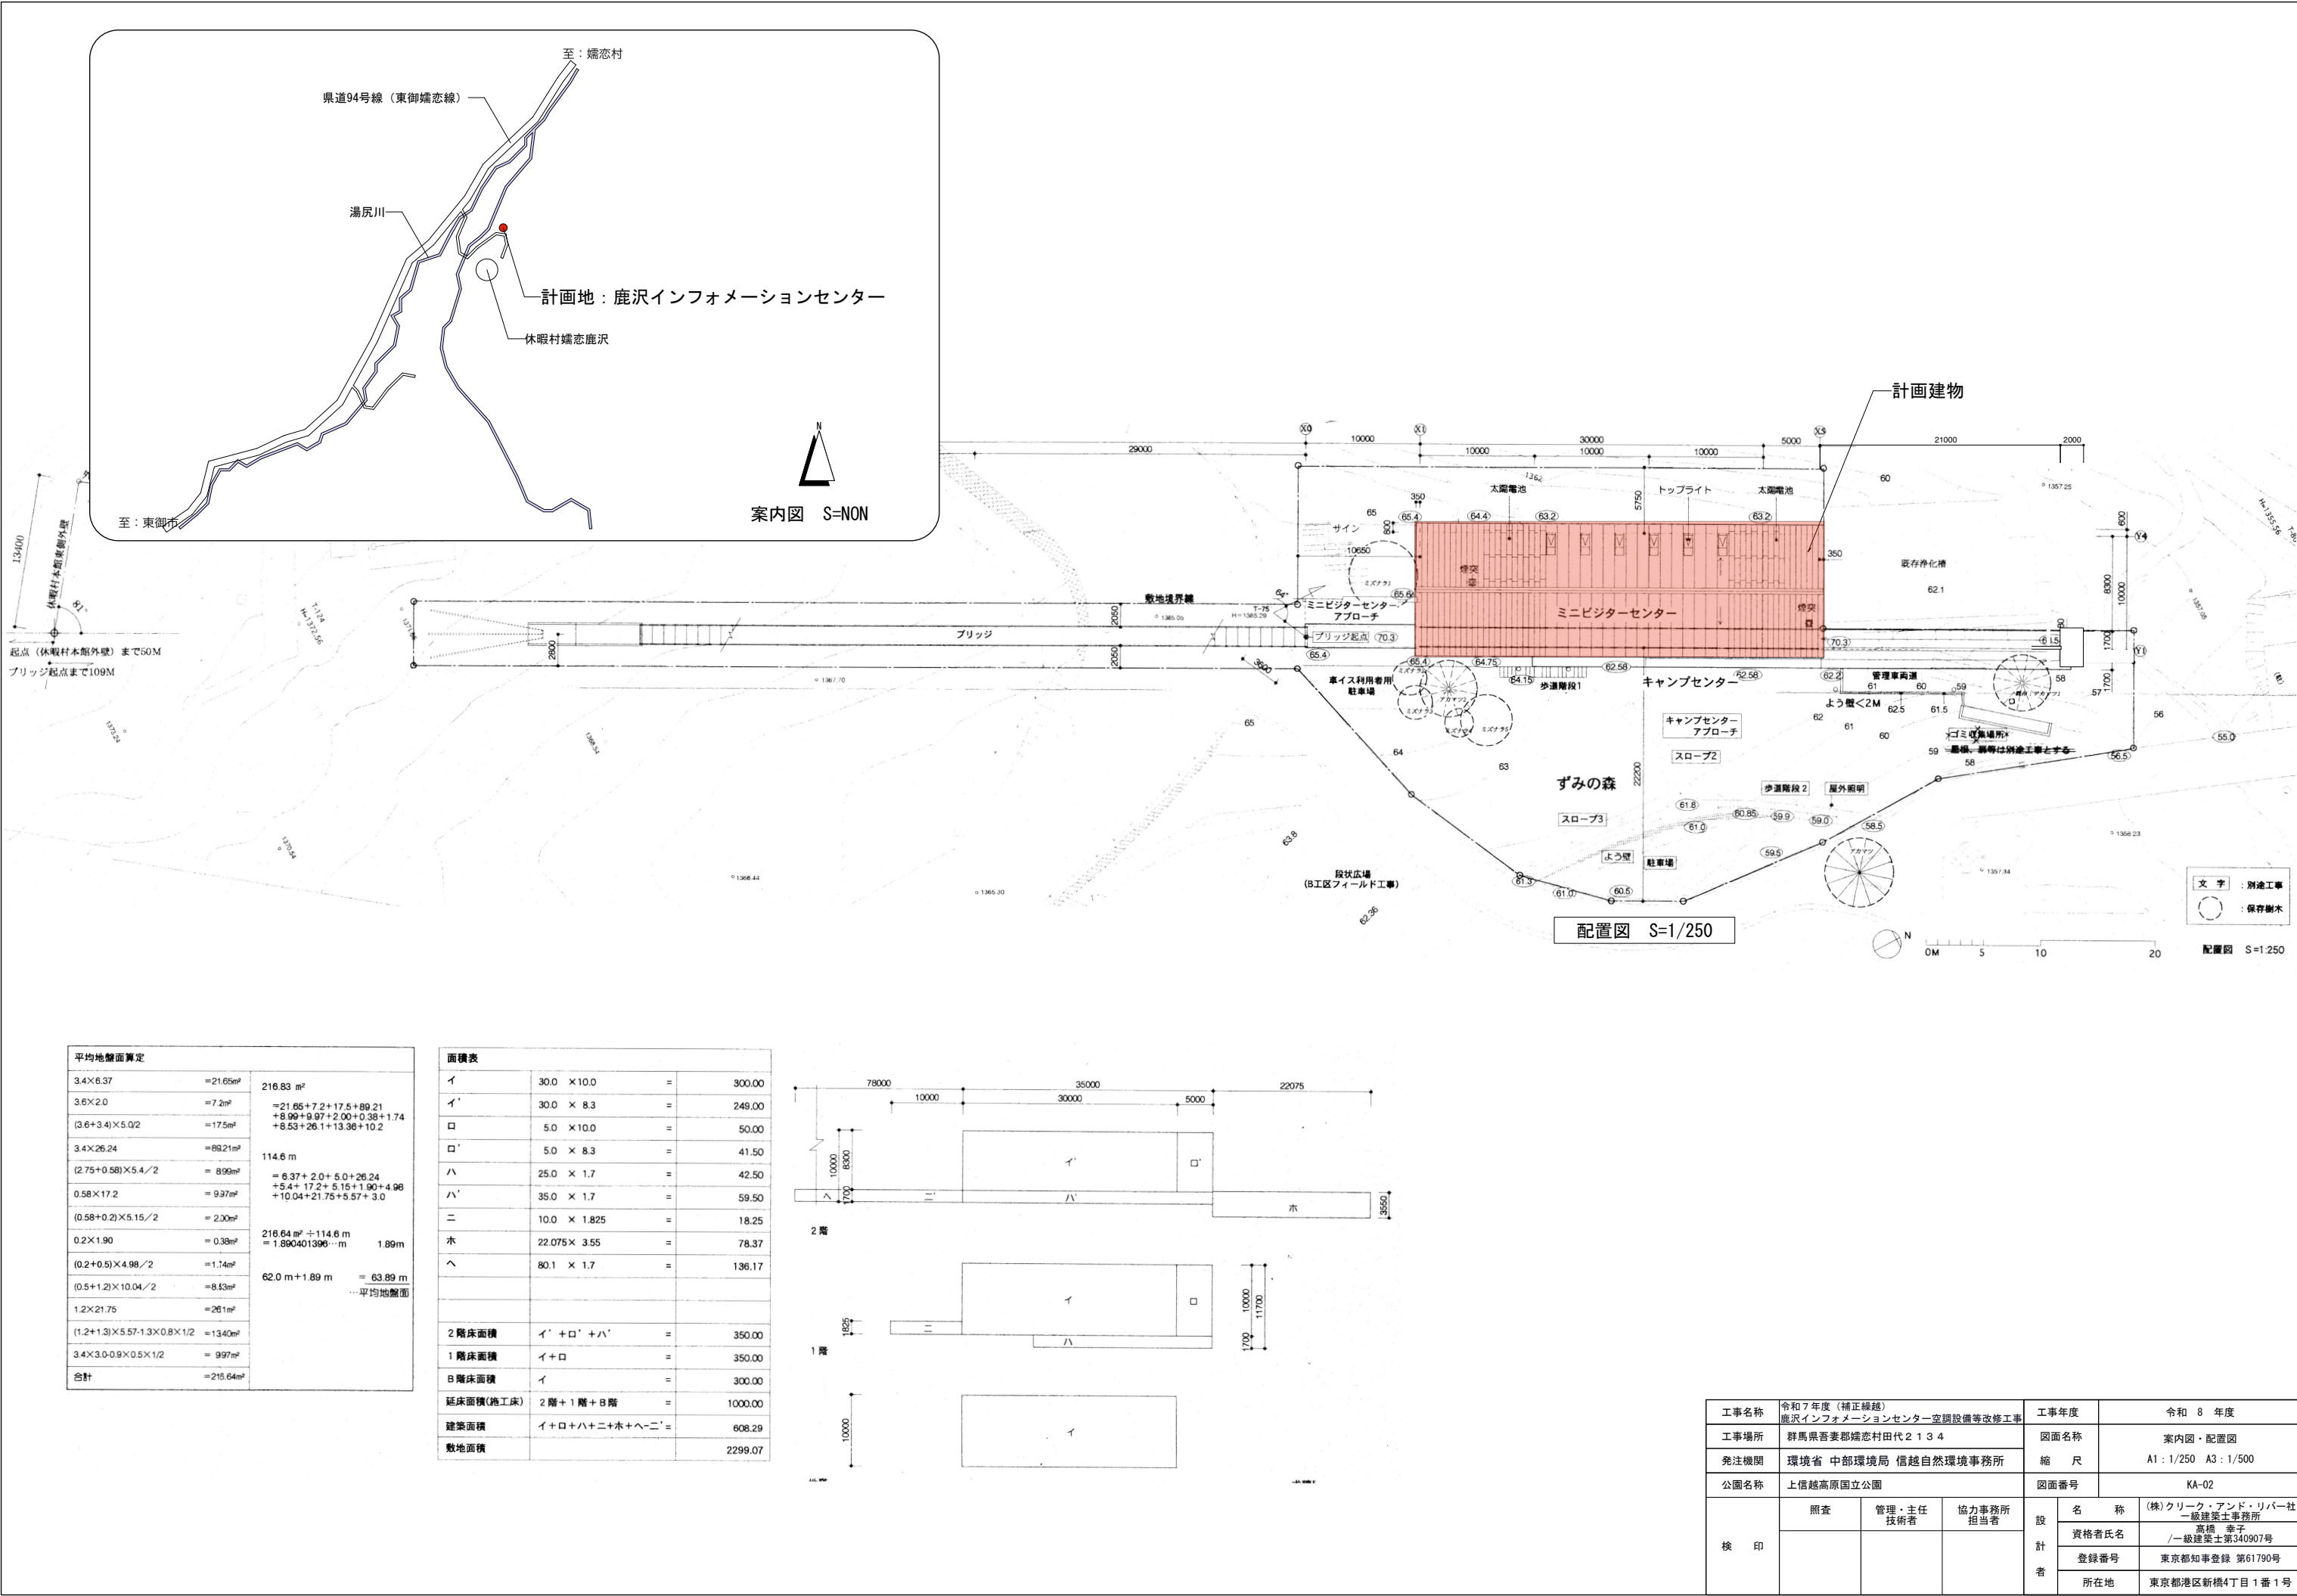


平均地盤面算定		
3.4×6.37	=21.65㎡	216.83 ㎡
3.6×2.0	=7.2㎡	
(3.6+3.4)×5.0/2	=17.5㎡	
3.4×26.24	=89.21㎡	114.6 m
(2.75+0.58)×5.4/2	=8.99㎡	
0.58×17.2	=9.97㎡	
(0.58+0.2)×5.15/2	=2.00㎡	216.64㎡÷114.6 m = 1.890401396… m
0.2×1.90	=0.38㎡	
(0.2+0.5)×4.98/2	=1.14㎡	
(0.5+1.2)×10.04/2	=8.43㎡	62.0 m+1.89 m = 63.89 m
1.2×21.75	=26.1㎡	
(1.2+1.3)×5.57-1.3×0.8×1/2	=13.40㎡	
3.4×3.0-0.9×0.5×1/2	=9.97㎡	…平均地盤面
合計	=215.64㎡	


面積表			
イ	30.0 ×10.0	=	300.00
イ'	30.0 × 8.3	=	249.00
ロ	5.0 ×10.0	=	50.00
ロ'	5.0 × 8.3	=	41.50
ハ	25.0 × 1.7	=	42.50
ハ'	35.0 × 1.7	=	59.50
ニ	10.0 × 1.825	=	18.25
ホ	22.075 × 3.55	=	78.37
ヘ	80.1 × 1.7	=	136.17
2階床面積	イ' + ロ' + ハ'	=	350.00
1階床面積	イ + ロ	=	350.00
B階床面積	イ	=	300.00
延床面積(施工床)	2階+1階+B階	=	1000.00
建築面積	イ+ロ+ハ+ニ+ホ+ヘ+ニ'	=	608.29
敷地面積		=	2299.07

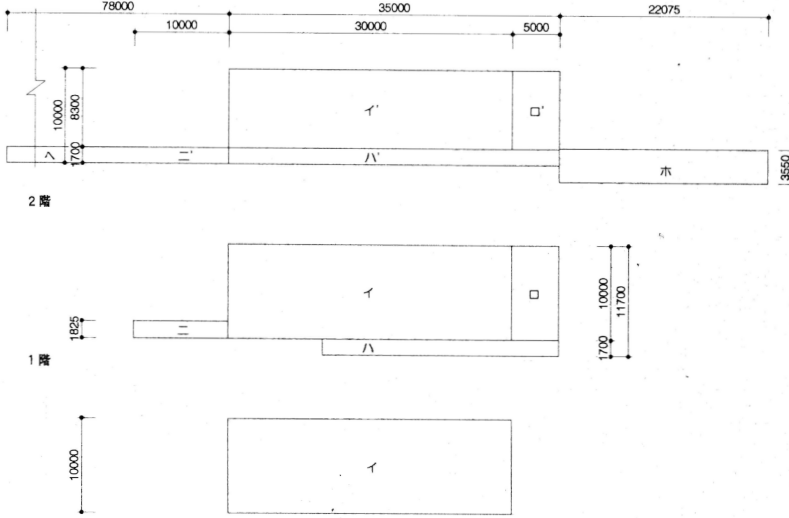

工事名称		令和7年度(補正繰越)		工事年度	令和8年度	
工事場所		鹿沢インフォメーションセンター空調設備等改修工事		図面名称	案内図・配置図	
発注機関		群馬県吾妻郡嬬恋村田代2134		縮尺	A1:1/250 A3:1/500	
公園名称		上信越高原国立公園		図面番号	KA-02	
検印	照査	管理・主任技術者	協力事務所担当者	設計者	名称	(株)クリーク・アンド・リバー社
					資格者氏名	高橋 幸子
					登録番号	/一級建築士第340907号
					所在地	東京都港区新橋4丁目1番1号

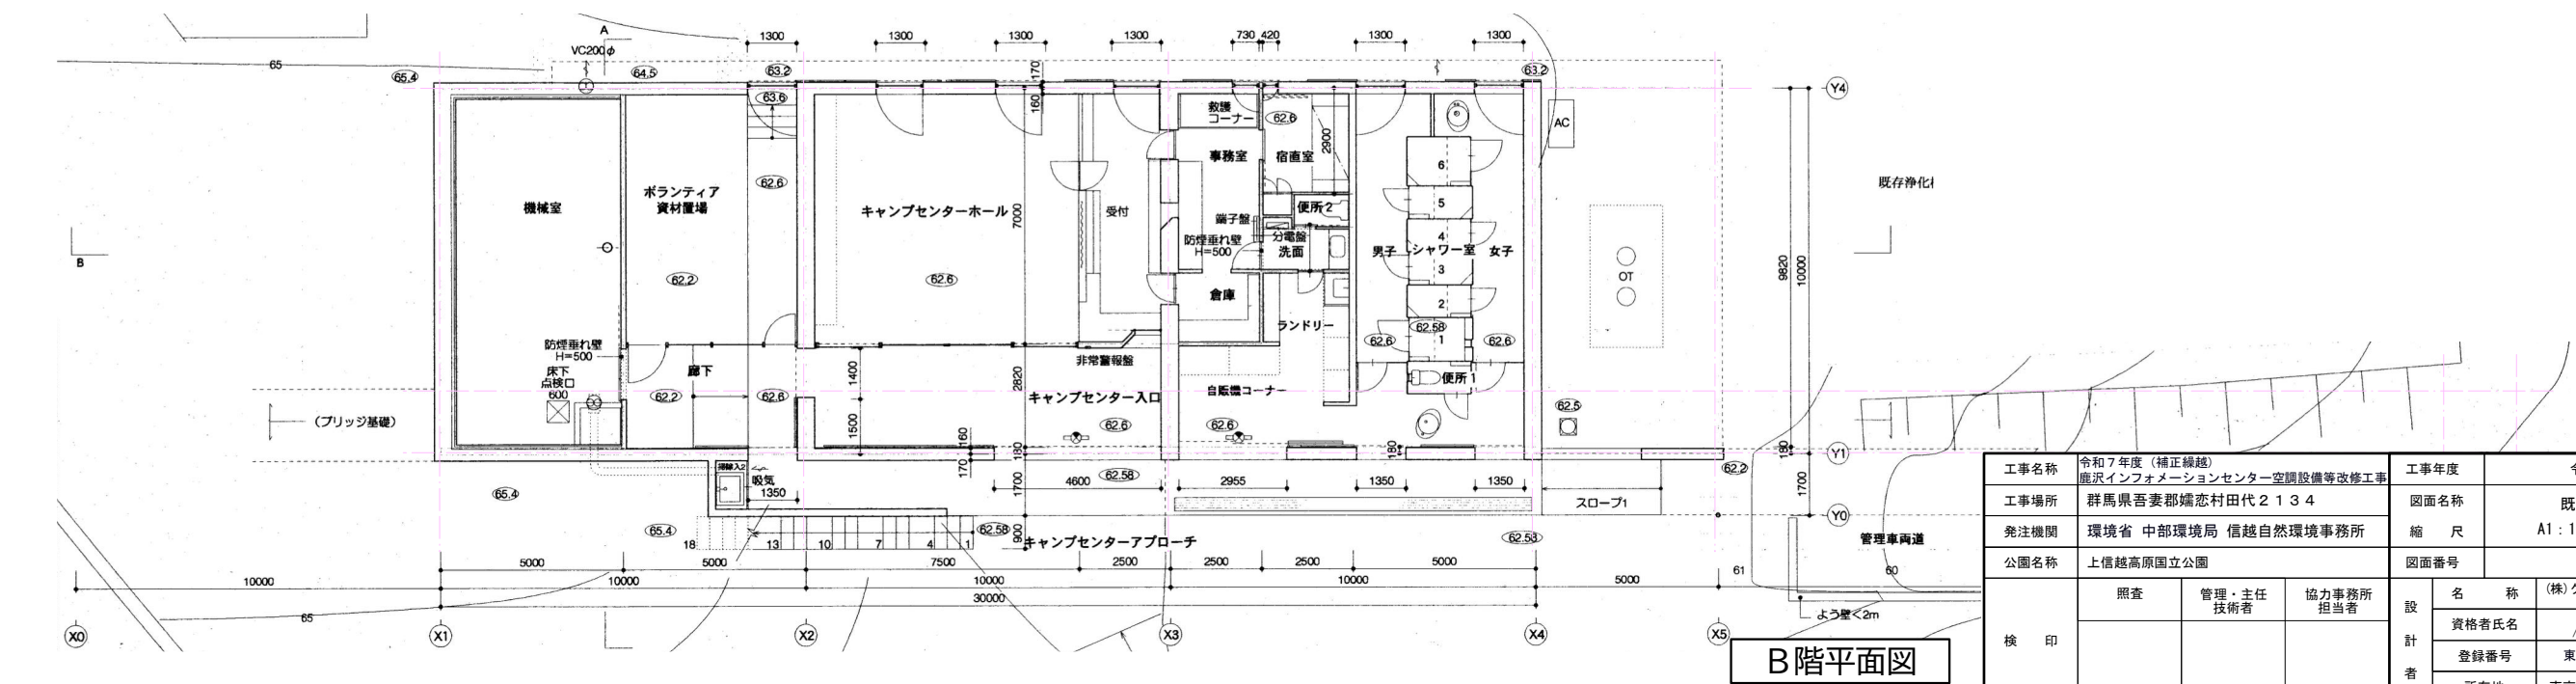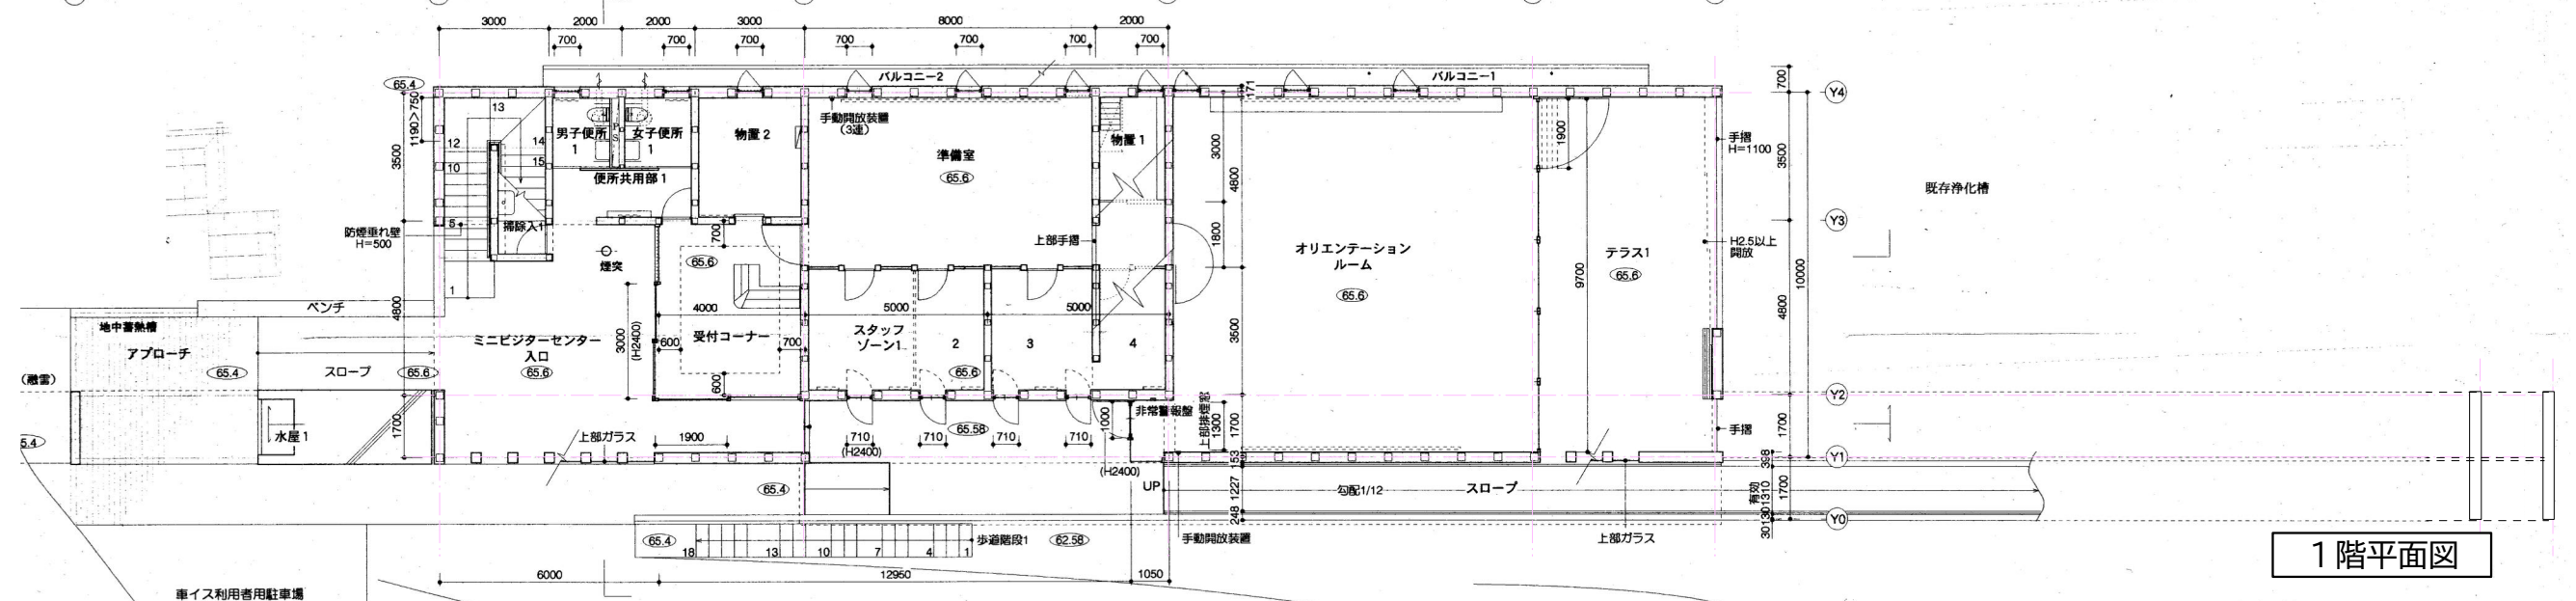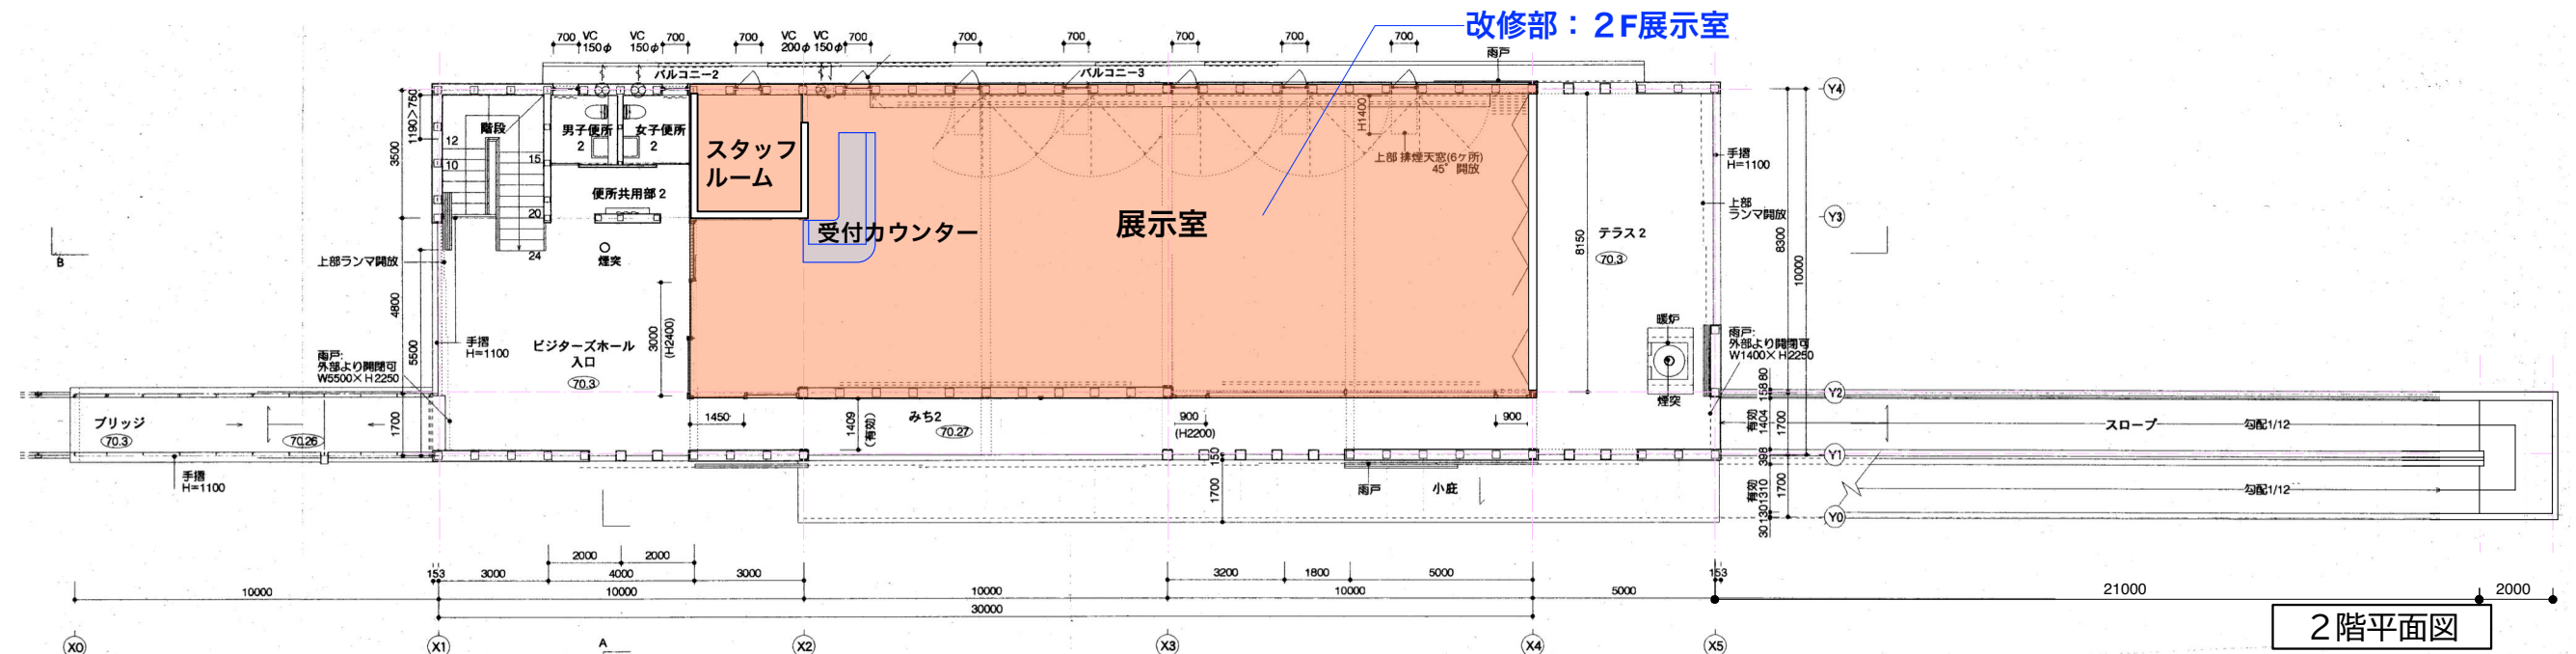

工事名称		令和7年度（補正繰越） 鹿沢インフォメーションセンター空調設備等改修工事	工事年度		令和8年度
工事場所		群馬県吾妻郡嬬恋村田代2134	図面名称		既存各階平面図
発注機関		環境省 中部環境局 信越自然環境事務所	縮尺		A1: 1/100 A3: 1/200
公園名称		上信越高原国立公園	図面番号		KA-03
検印	照査	管理・主任 技術者	設計者	名称	(株)クリーク・アンド・リバー社
				資格者氏名	高橋 幸子
				登録番号	/一級建築士第340907号
				所在地	東京都港区新橋4丁目1番1号

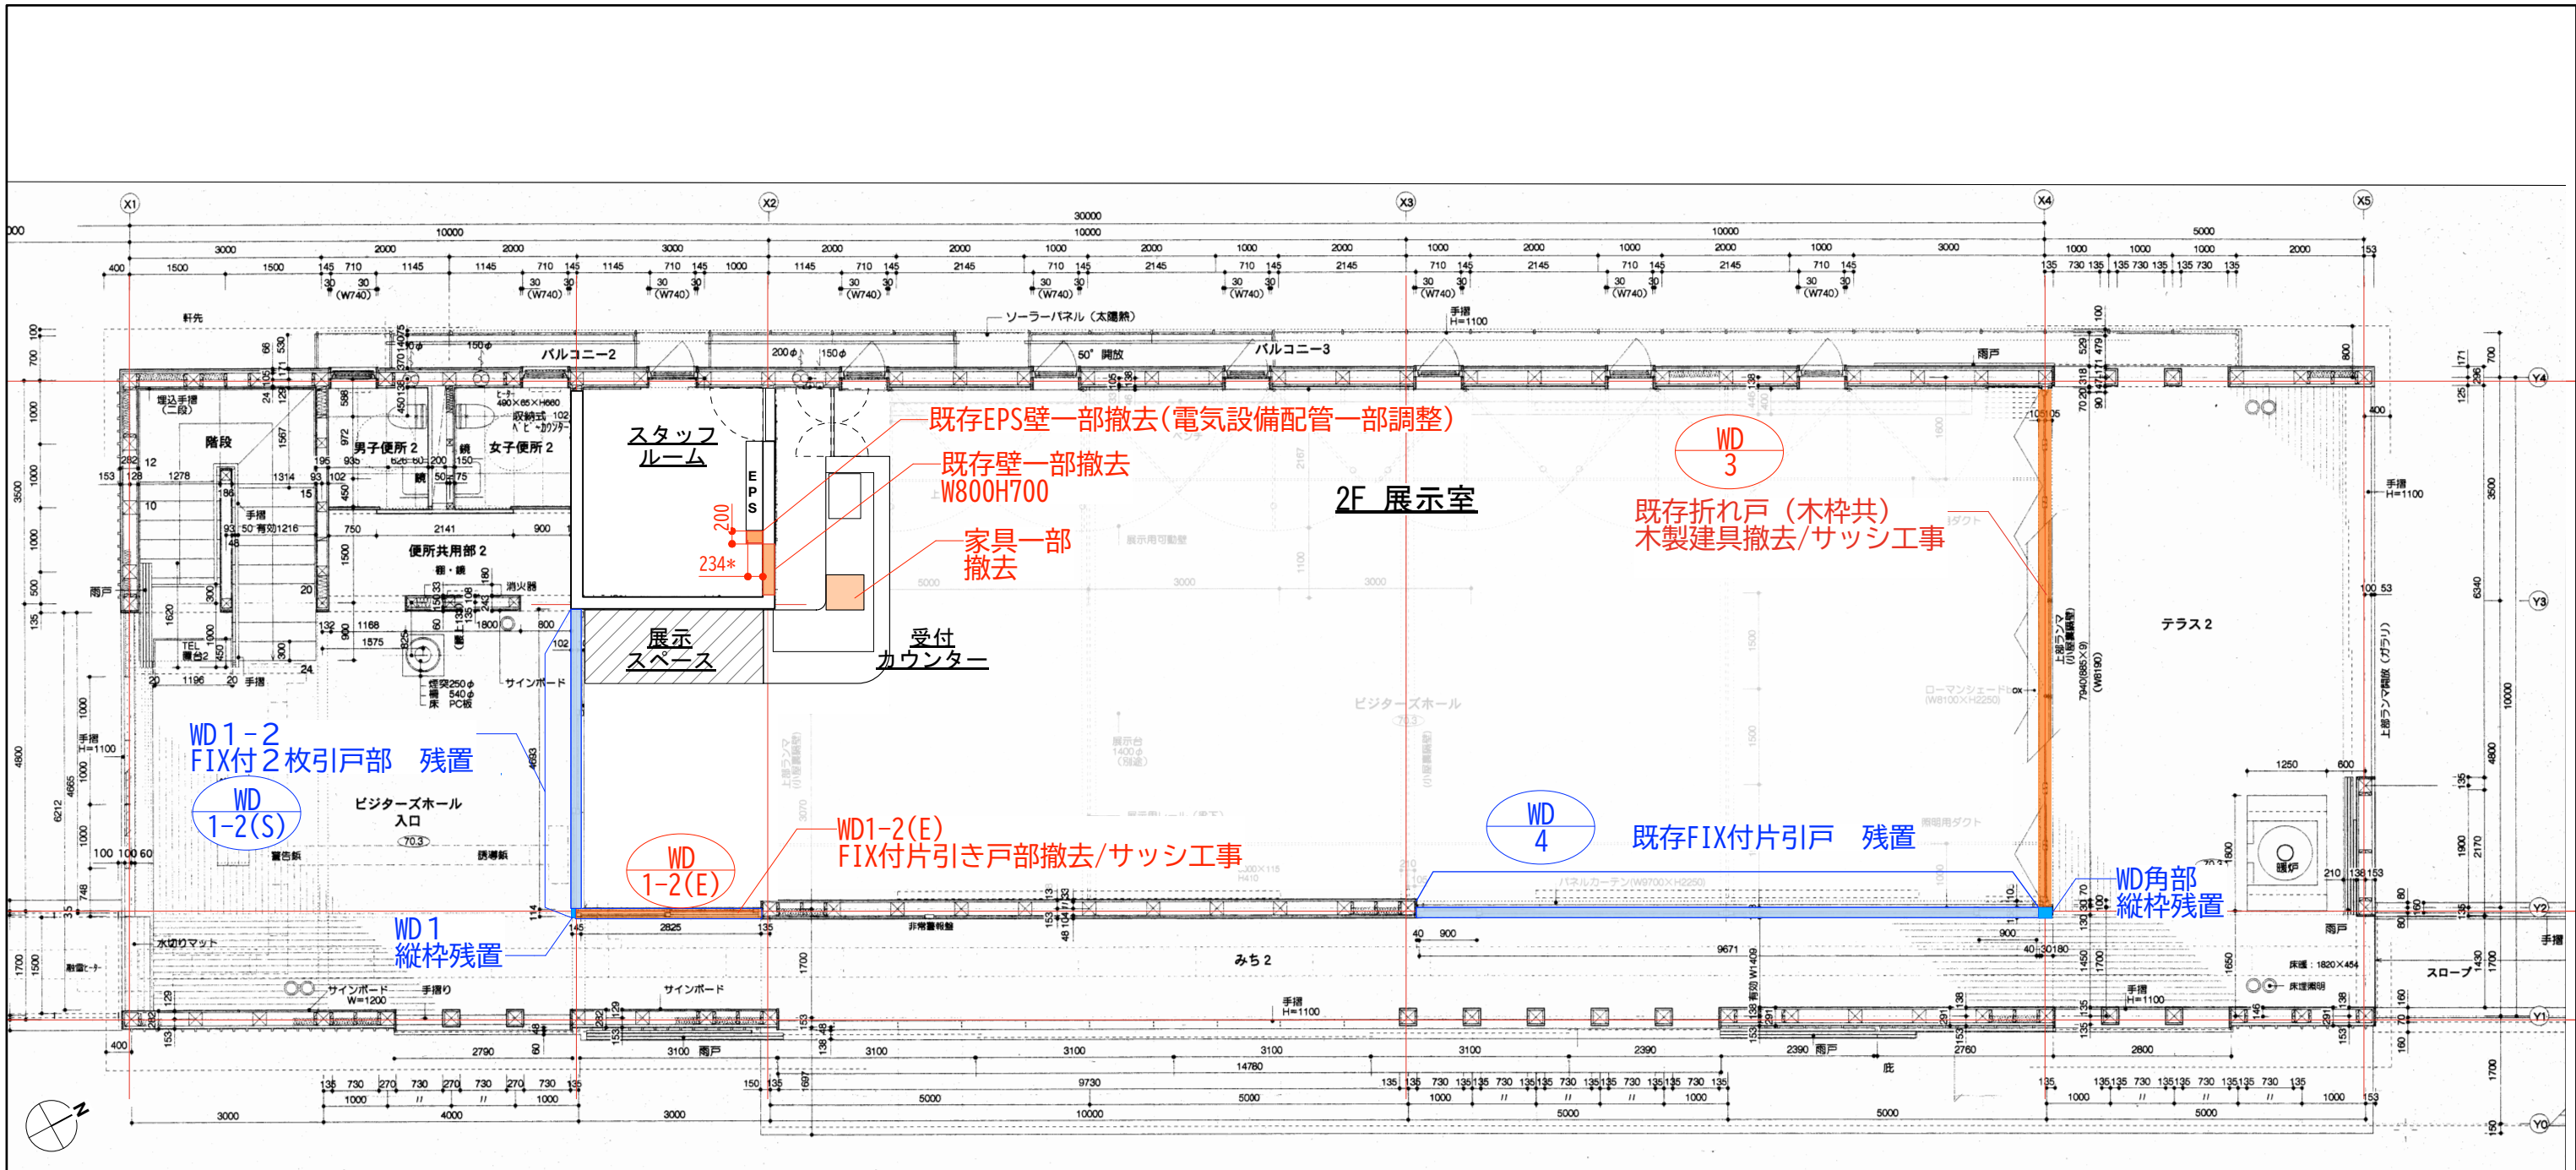

既存建具表

記号	使用箇所	図面	形式	数量	材質	備考
WD 1-2(S)	WD1-2(S) 点検・調整・補修のこと	WD 1-2(E) 撤去	FIX付コーパーオープン引戸 (特共) 木製エリートサッシ	各1	カポール+ヘムロック 長油性アルキド樹脂塗装 (特とも)	複層ガラス: FL5+A10+FL5
WD 1-2(E)	WD1-2(E) 撤去		FIX付片引き戸 (特共) 木製エリートサッシ	各1	カポール+ヘムロック 長油性アルキド樹脂塗装 (特とも)	
WD 1	WD1 縦枠残置		FIX付片引き戸 (特共) 木製エリートサッシ	各1	カポール+ヘムロック 長油性アルキド樹脂塗装 (特とも)	
WD 3	WD3 撤去		FIX付片引き戸 (特共) 木製エリートサッシ	各1	カポール+ヘムロック 長油性アルキド樹脂塗装 (特とも)	
WD 4	WD-4 点検・調整・補修のこと		FIX付片引き戸 (特共) 木製エリートサッシ	各1	カポール+ヘムロック 長油性アルキド樹脂塗装 (特とも)	



凡例

- 赤線・赤字・赤着色部: 既存撤去工事
- 青線・青字・青着色部: 既存残置改修部

工事名称	令和7年度(補正繰越) 鹿沢インフォメーションセンター空調設備等改修工事	工事年度	令和8年度
工事場所	群馬県吾妻郡嬪恋村田代2134	図面名称	展示室 撤去平面図
発注機関	環境省 中部環境局 信越自然環境事務所	縮尺	A1 1:100, A3 1:200
公園名称	上信越高原国立公園	図面番号	KA-04
検印	照査 管理・主任 協力事務所 担当者	設計者	名 称 (株) クリーク・アンド・リバー社 資格者氏名 一級建築士事務所 高橋 幸子 登録番号 東京都知事登録 第61790号 所在地 東京都港区新橋4丁目1番1号

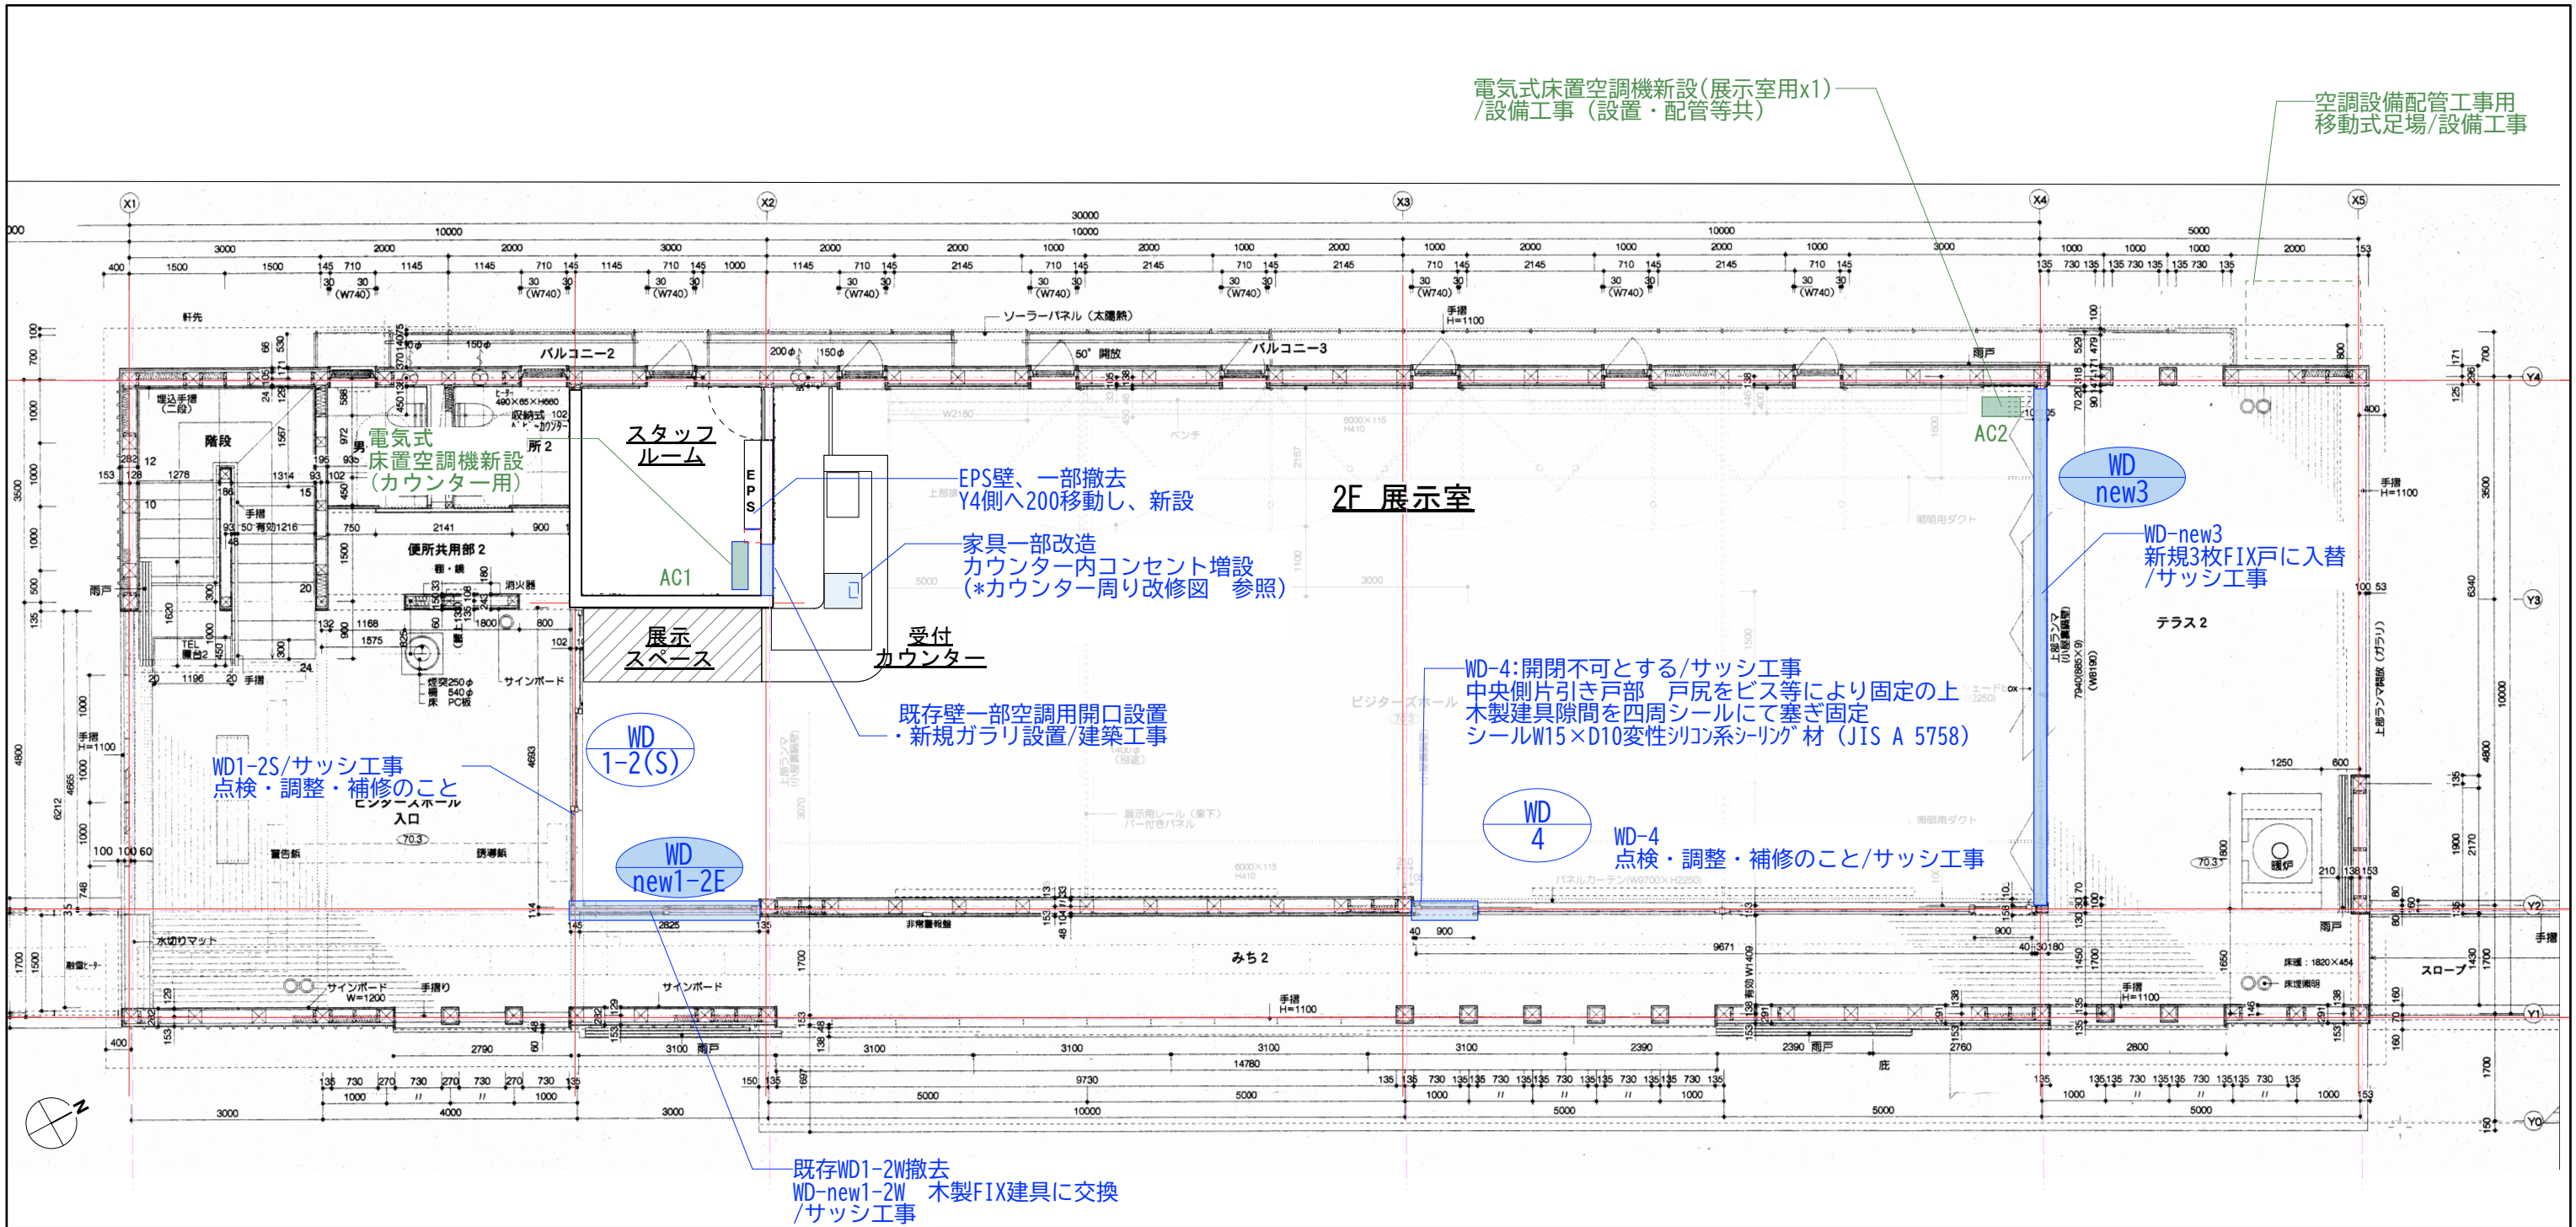

2F入口



展示室
(エントランスより奥を見る)




展示室
(奥よりエントランスを見る)



テラス2 (2F)
WD-3 折れ戸 (撤去)



2Fバルコニー3
(展示室西側)

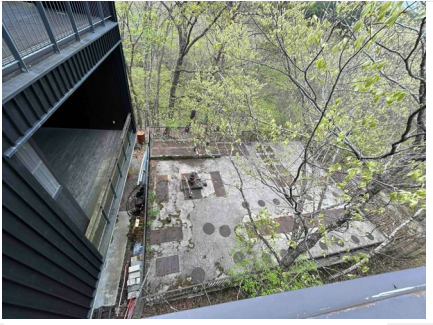

建物北側 テラス1、2前

凡例

青字・青着色部：改修工事

緑字・緑着色部：設備工事

※ 2F空調設備の全ての設置配管は設備図参照

工事名称	令和7年度(補正繰越) 鹿沢インフォメーションセンター空調設備等改修工事			工事年度	令和8年度	
工事場所	群馬県吾妻郡嬬恋村田代2134			図面名称	展示室 改修平面図	
発注機関	環境省 中部環境局 信越自然環境事務所			縮尺	A1 1:100, A3 1:200	
公園名称	上信越高原国立公園			図面番号	KA-05	
検印	照査	管理・主任 技術者	協力事務所 担当者	設計者	名称	(株)クリーク・アンド・リバー社 一級建築士事務所
					資格者氏名	高橋 幸子
					登録番号	東京都知事登録 第61790号
					所在地	東京都港区新橋4丁目1番1号

受付カウンター後部壁 断面・展開図

[受付カウンター部 展開図](#)

[受付カウンター部\(内側\) 展開図](#)

受付カウンター部 平面図

*寸法の後ろに*マークがある寸法は、
既存図に明示のない寸法です。

*空調機器設置工事・配管
ベントキャップ取付等は全て設備工事
(壁ガラリ用開口、ガラリ、補修工事は建築工事)


凡例

赤線・赤字・赤着色部：既存撤去工事


青線・青字・青着色部：改修工事

緑線・緑字・緑着色部：設備工事

工事名称	令和7年度（補正繰越） 鹿沢インフォメーションセンター空調設備等改修工事			工事年度	令和 8 年度	
工事場所	群馬県吾妻郡嬬恋村田代2134			図面名称	受付カウンター周り改修図	
発注機関	環境省 中部環境局 信越自然環境事務所			縮 尺	A1：1/20 A3：1/40	
公園名称	上信越高原国立公園			図面番号	KA-06	
検 印	照査	管理・主任 技術者	協力事務所 担当者	設 計 者	名 称	(株)クリーク・アンド・リバー社 一級建築士事務所
					資格者氏名	高橋 幸子 一級建築士第340907号
					登録番号	東京都知事登録 第61790号
					所在地	東京都港区新橋4丁目1番1号

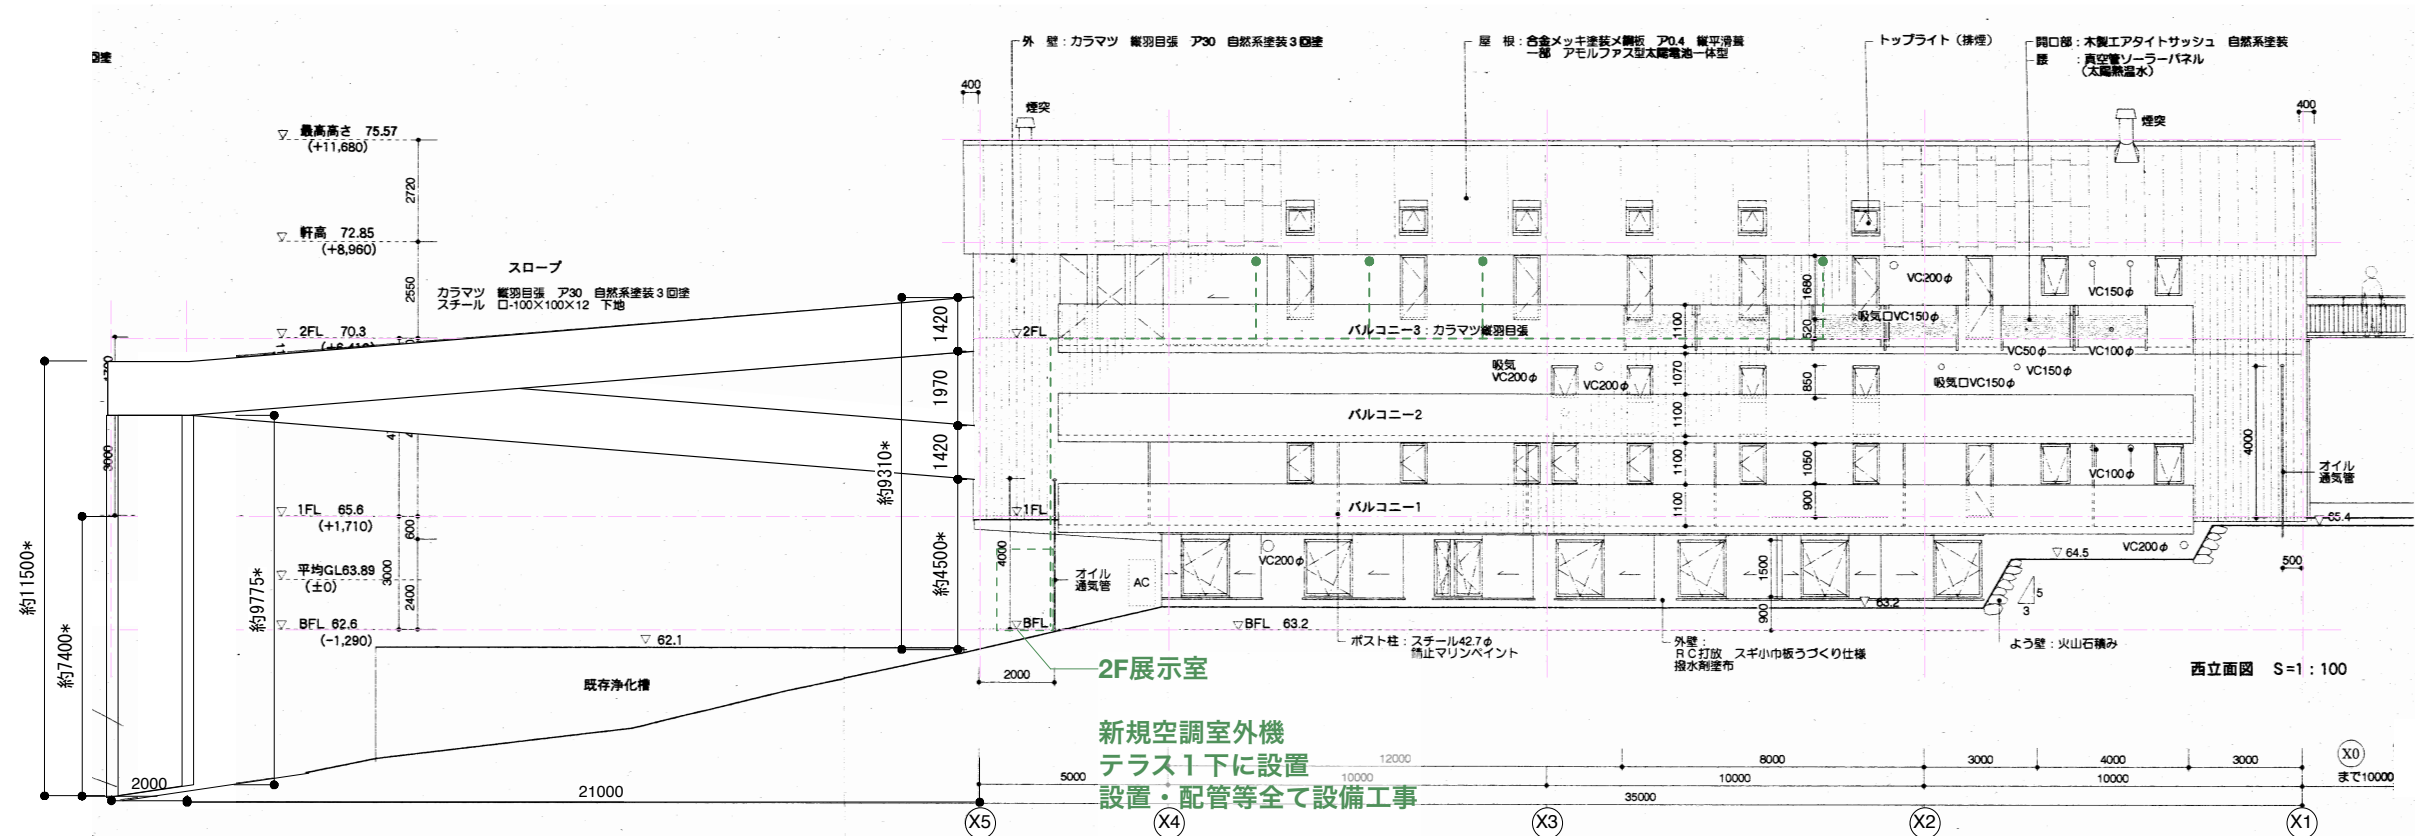

西立面図

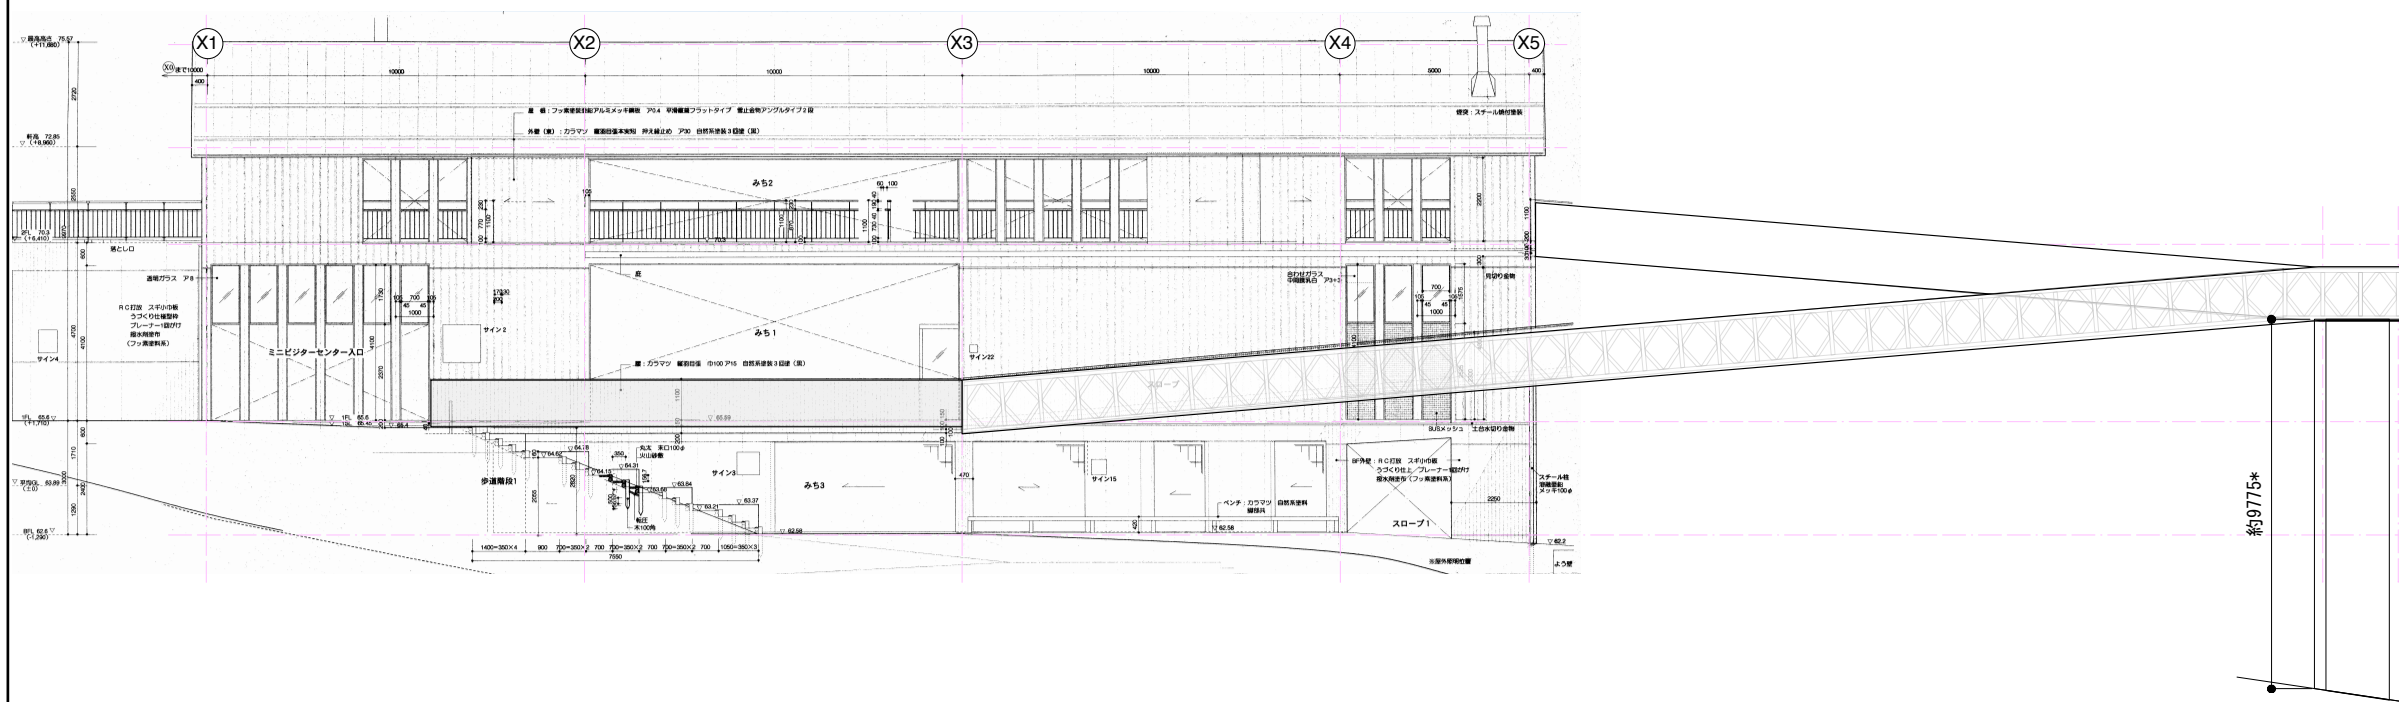

東立面図

凡例

緑線・緑字・緑着色部：設備工事

工事名称	令和7年度（補正繰越）鹿沢インフォメーションセンター空調設備等改修工事			工事年度	令和 8 年度	
工事場所	群馬県吾妻郡嬬恋村田代2134			図面名称	改修立面図	
発注機関	環境省 中部環境局 信越自然環境事務所			縮 尺	A1: 1/100 A3: 1/200	
公園名称	上信越高原国立公園			図面番号	KA-07	
検 印	照査	管理・主任 技術者	協力事務所 担当者	設 計 者	名 称	(株)クリーク・アンド・リバー社 一級建築士事務所
					資格者氏名	高橋 幸子
					登録番号	/一級建築士第340907号
					所在地	東京都港区新橋4丁目1番1号